


Assinado eletronicamente por:

Este documento é cópia do original assinado eletronicamente.


Para obter o original utilize o código QR abaixo ou acesse o endereço:

<https://correiapinto-e2.ciga.sc.gov.br/#/documento/eb8ab847-3a73-4269-acb7-cfa9035ce353>




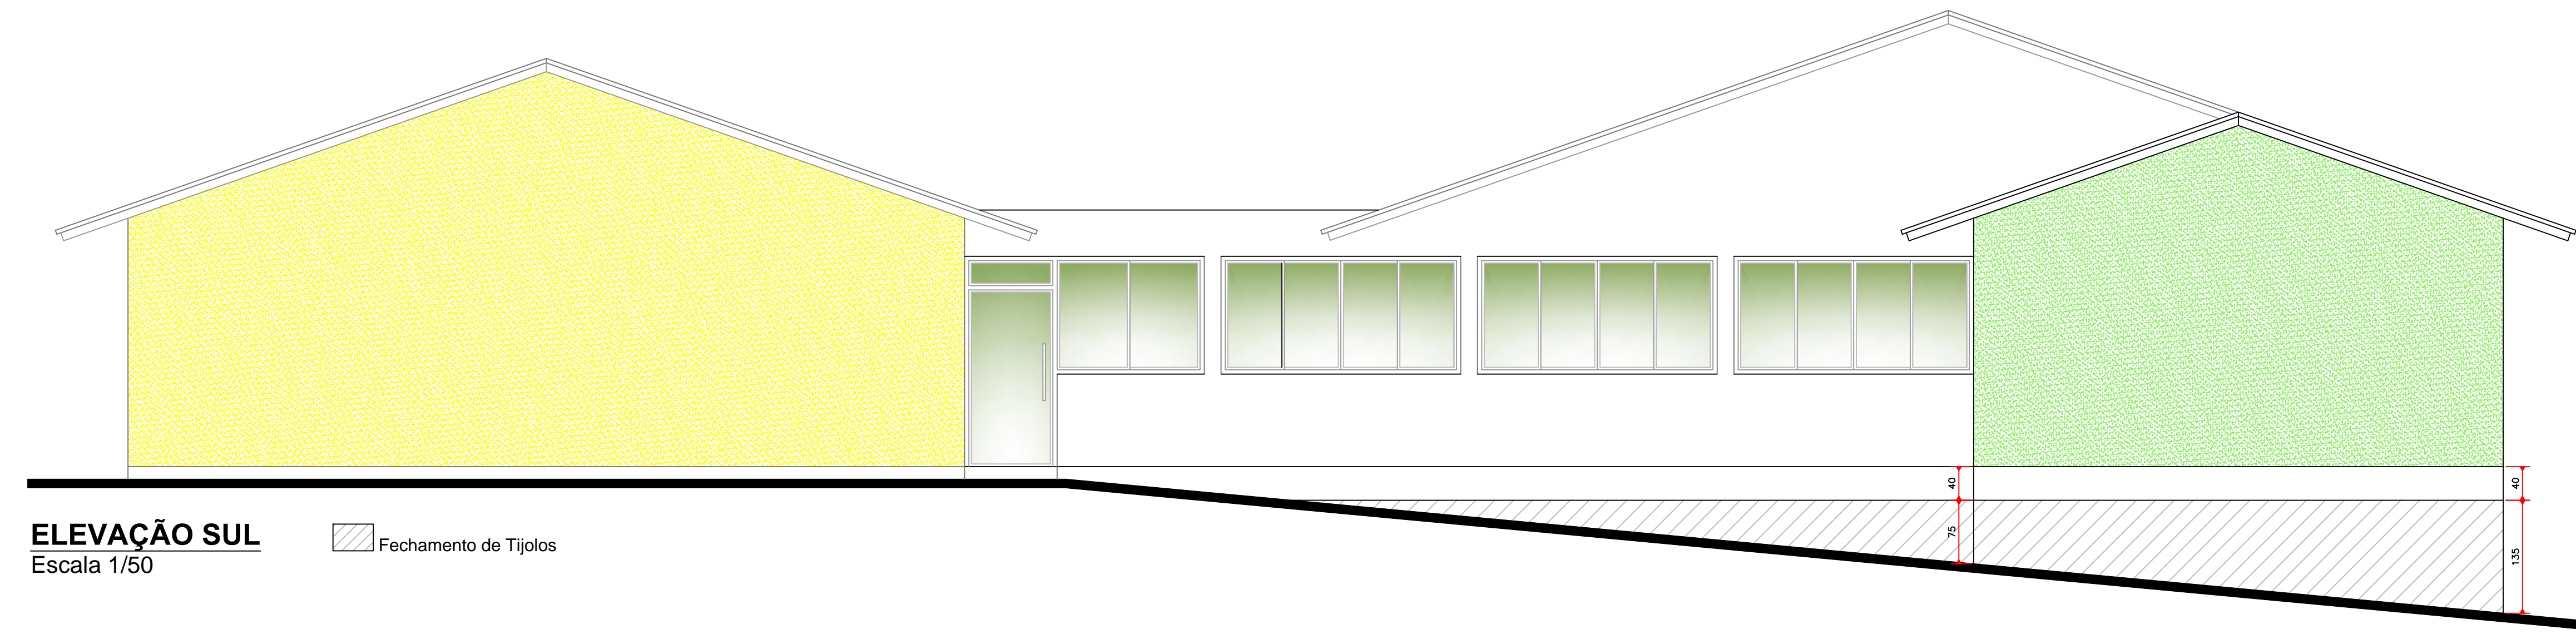


ELEVAÇÃO SUL
Escala 1/50

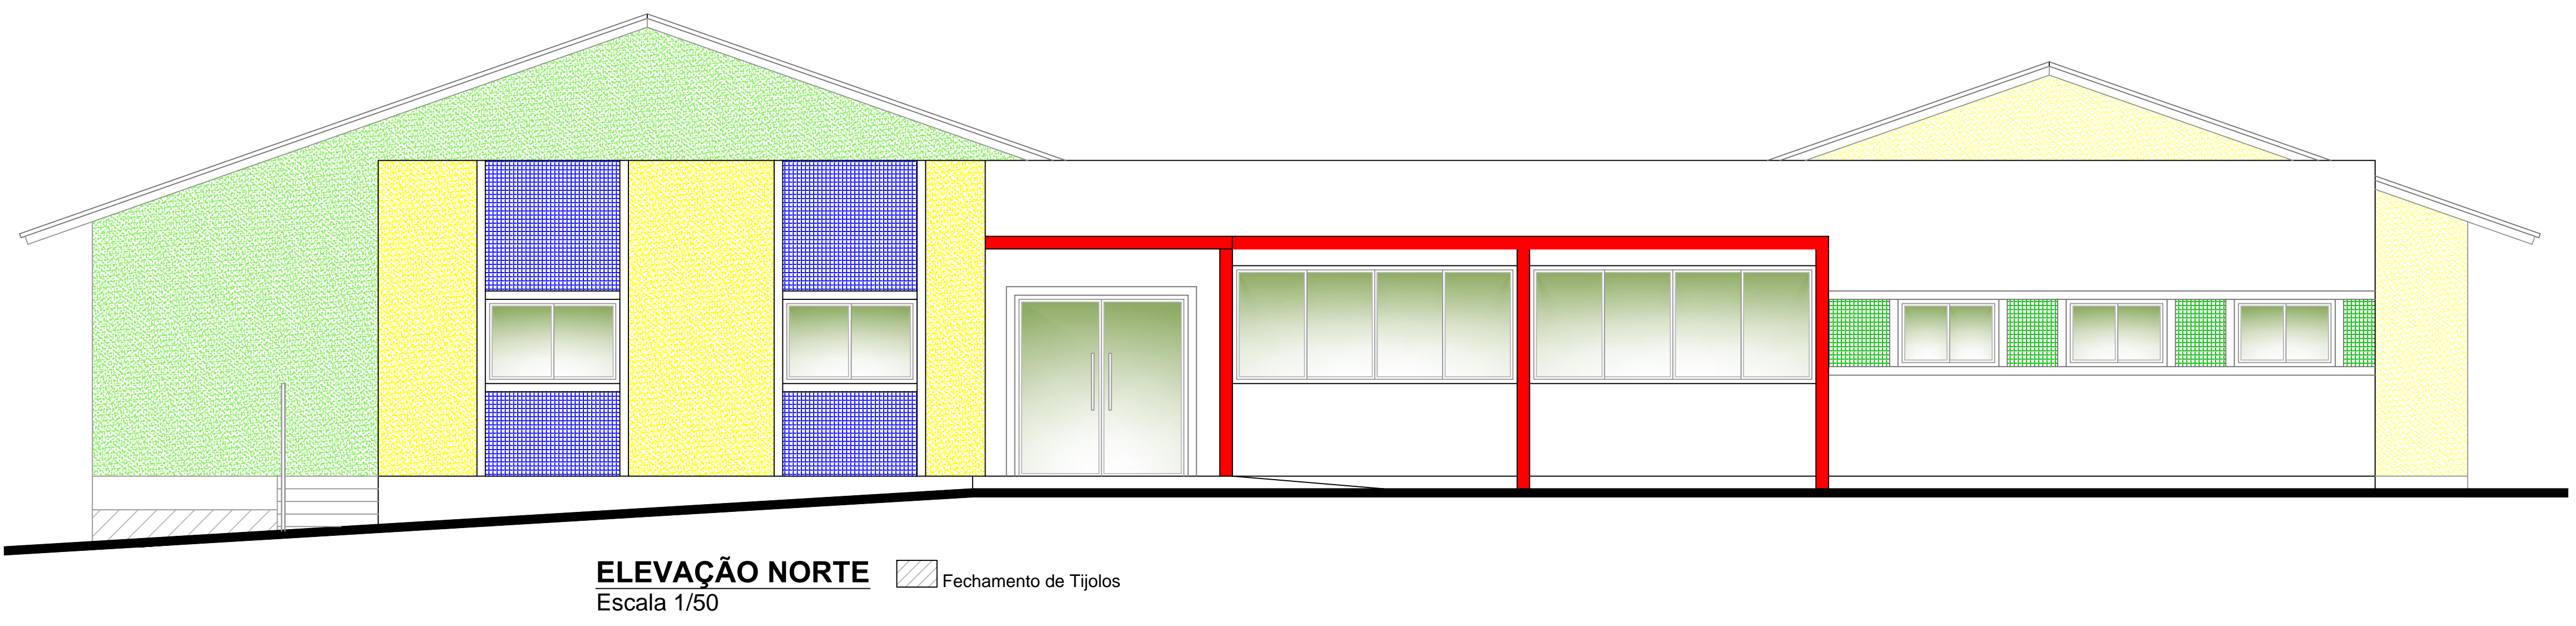

ELEVAÇÃO NORTE
Escala 1/50

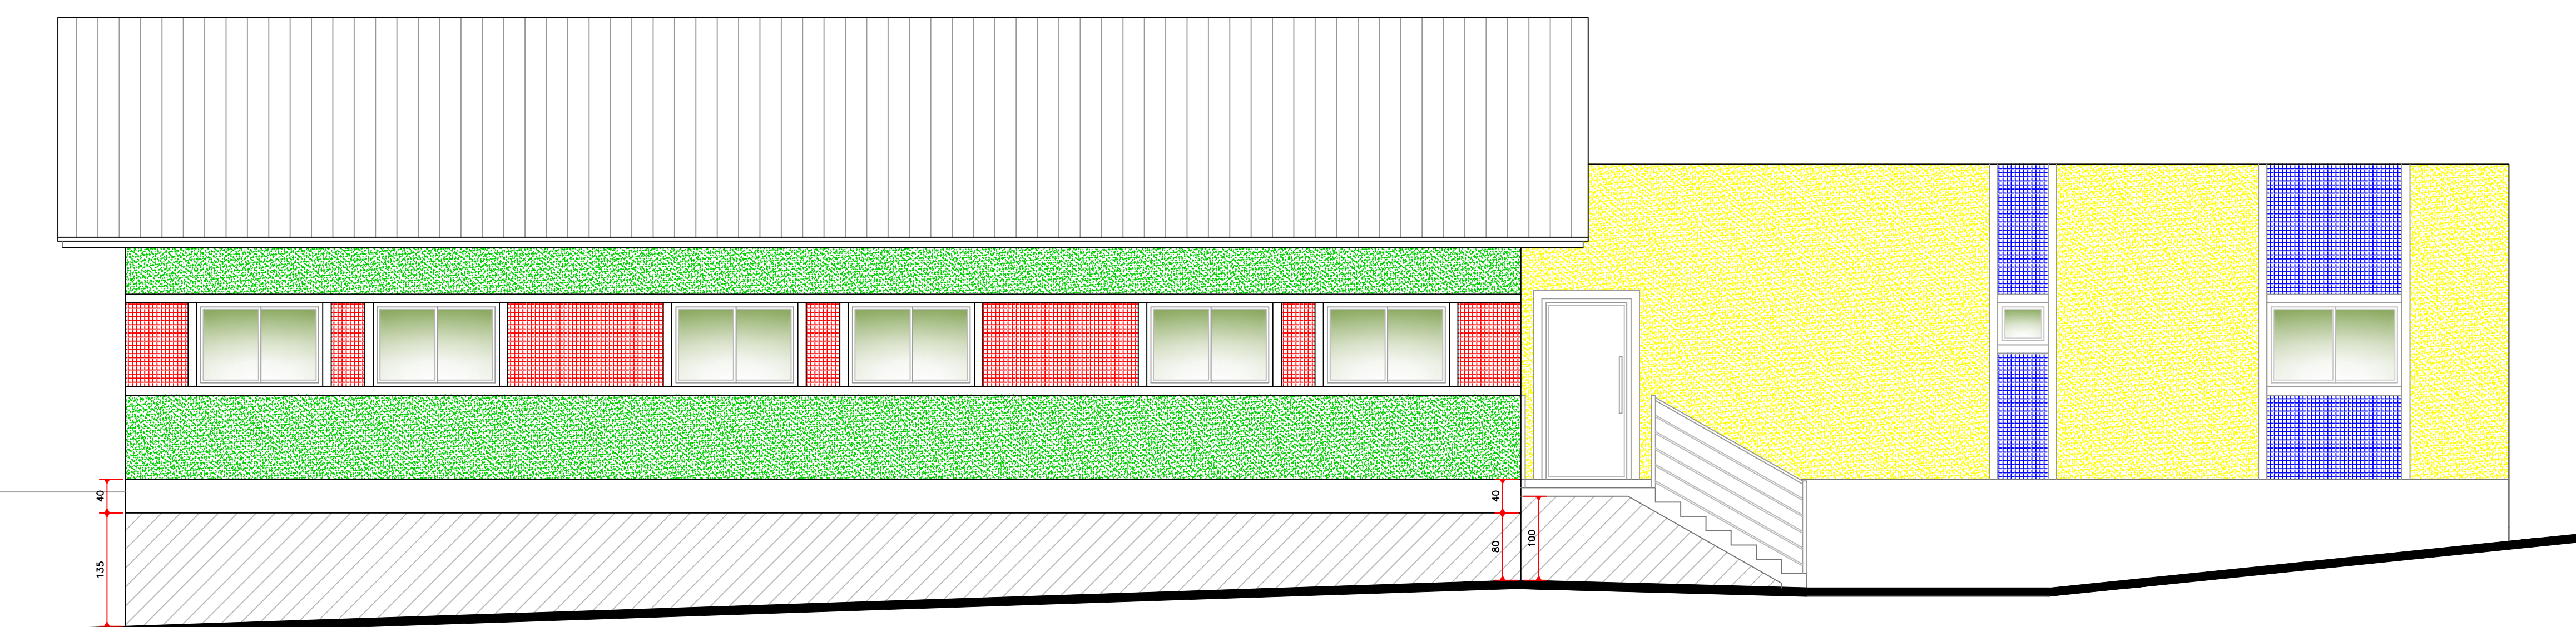


ELEVAÇÃO LESTE
Escala 1/50

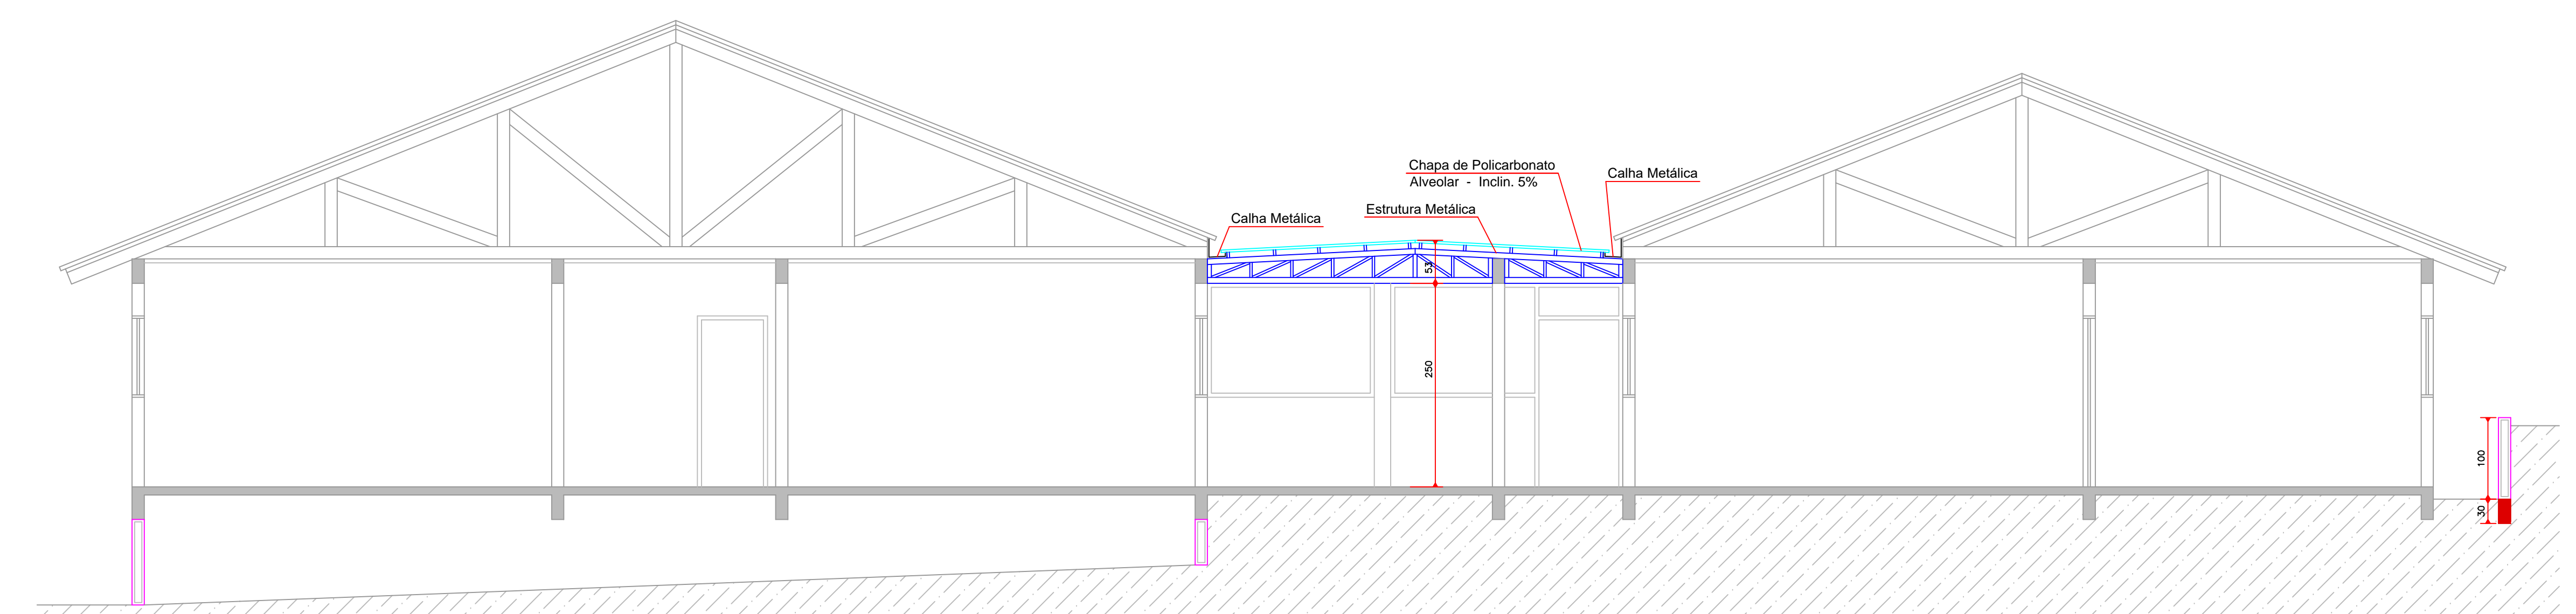

CORTE_BB
Escala 1/50

LEGENDA
 Estrutura Executada
 Paredes Executadas
 Fundação a Construir
 Paredes a Construir

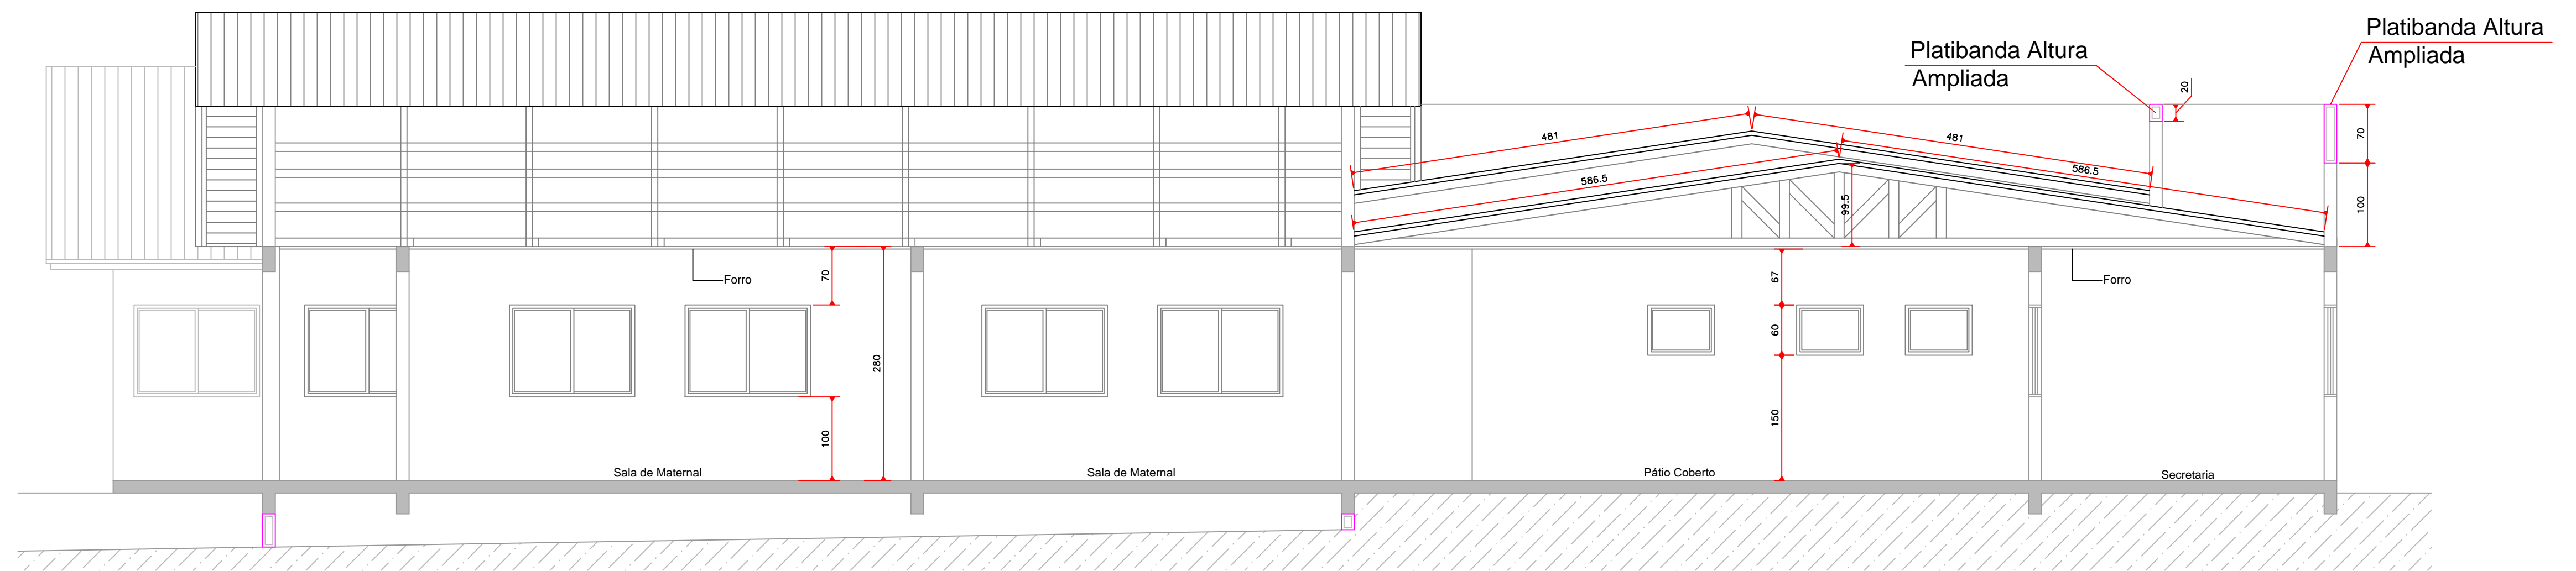

CORTE_BB
Escala 1/50

LEGENDA
 Estrutura Executada
 Paredes Executadas
 Paredes a Serem Executadas

AMURES		ASSOCIAÇÃO DE MUNICÍPIOS DA REGIÃO SERRANA	
PREFEITURA MUNICIPAL DE CORREIA PINTO - SC		02/02	
ASSESSORIA TÉCNICA		OBRA:	
PREFEITO: <u>CELSO ROGERIO ALVES RIBEIRO</u>		CRECHE AS BUILT PROJETO ARQUITETÔNICO	
PROJETO: <u>Elisiane Grudner CAU - A17356-8</u>		CORTES E ELEVAÇÕES	
DESENHO: <u>Christine Bernardo Waltrick</u>		ÁREA TOTAL: 621,49m ²	
TOPOGRAFIA:		Localização: Rua Herminio Amadeu Filho, Bairro: Terra Nova - Correia Pinto, SC.	
Escala:		DATA: DEZEMBRO/2020	
Indicada			


Assinado eletronicamente por:

Este documento é cópia do original assinado eletronicamente.

Para obter o original utilize o código QR abaixo ou acesse o endereço:

<https://correiapinto-e2.ciga.sc.gov.br/#/documento/bcac2998-61a1-40b2-b710-4e1f42026c1a>



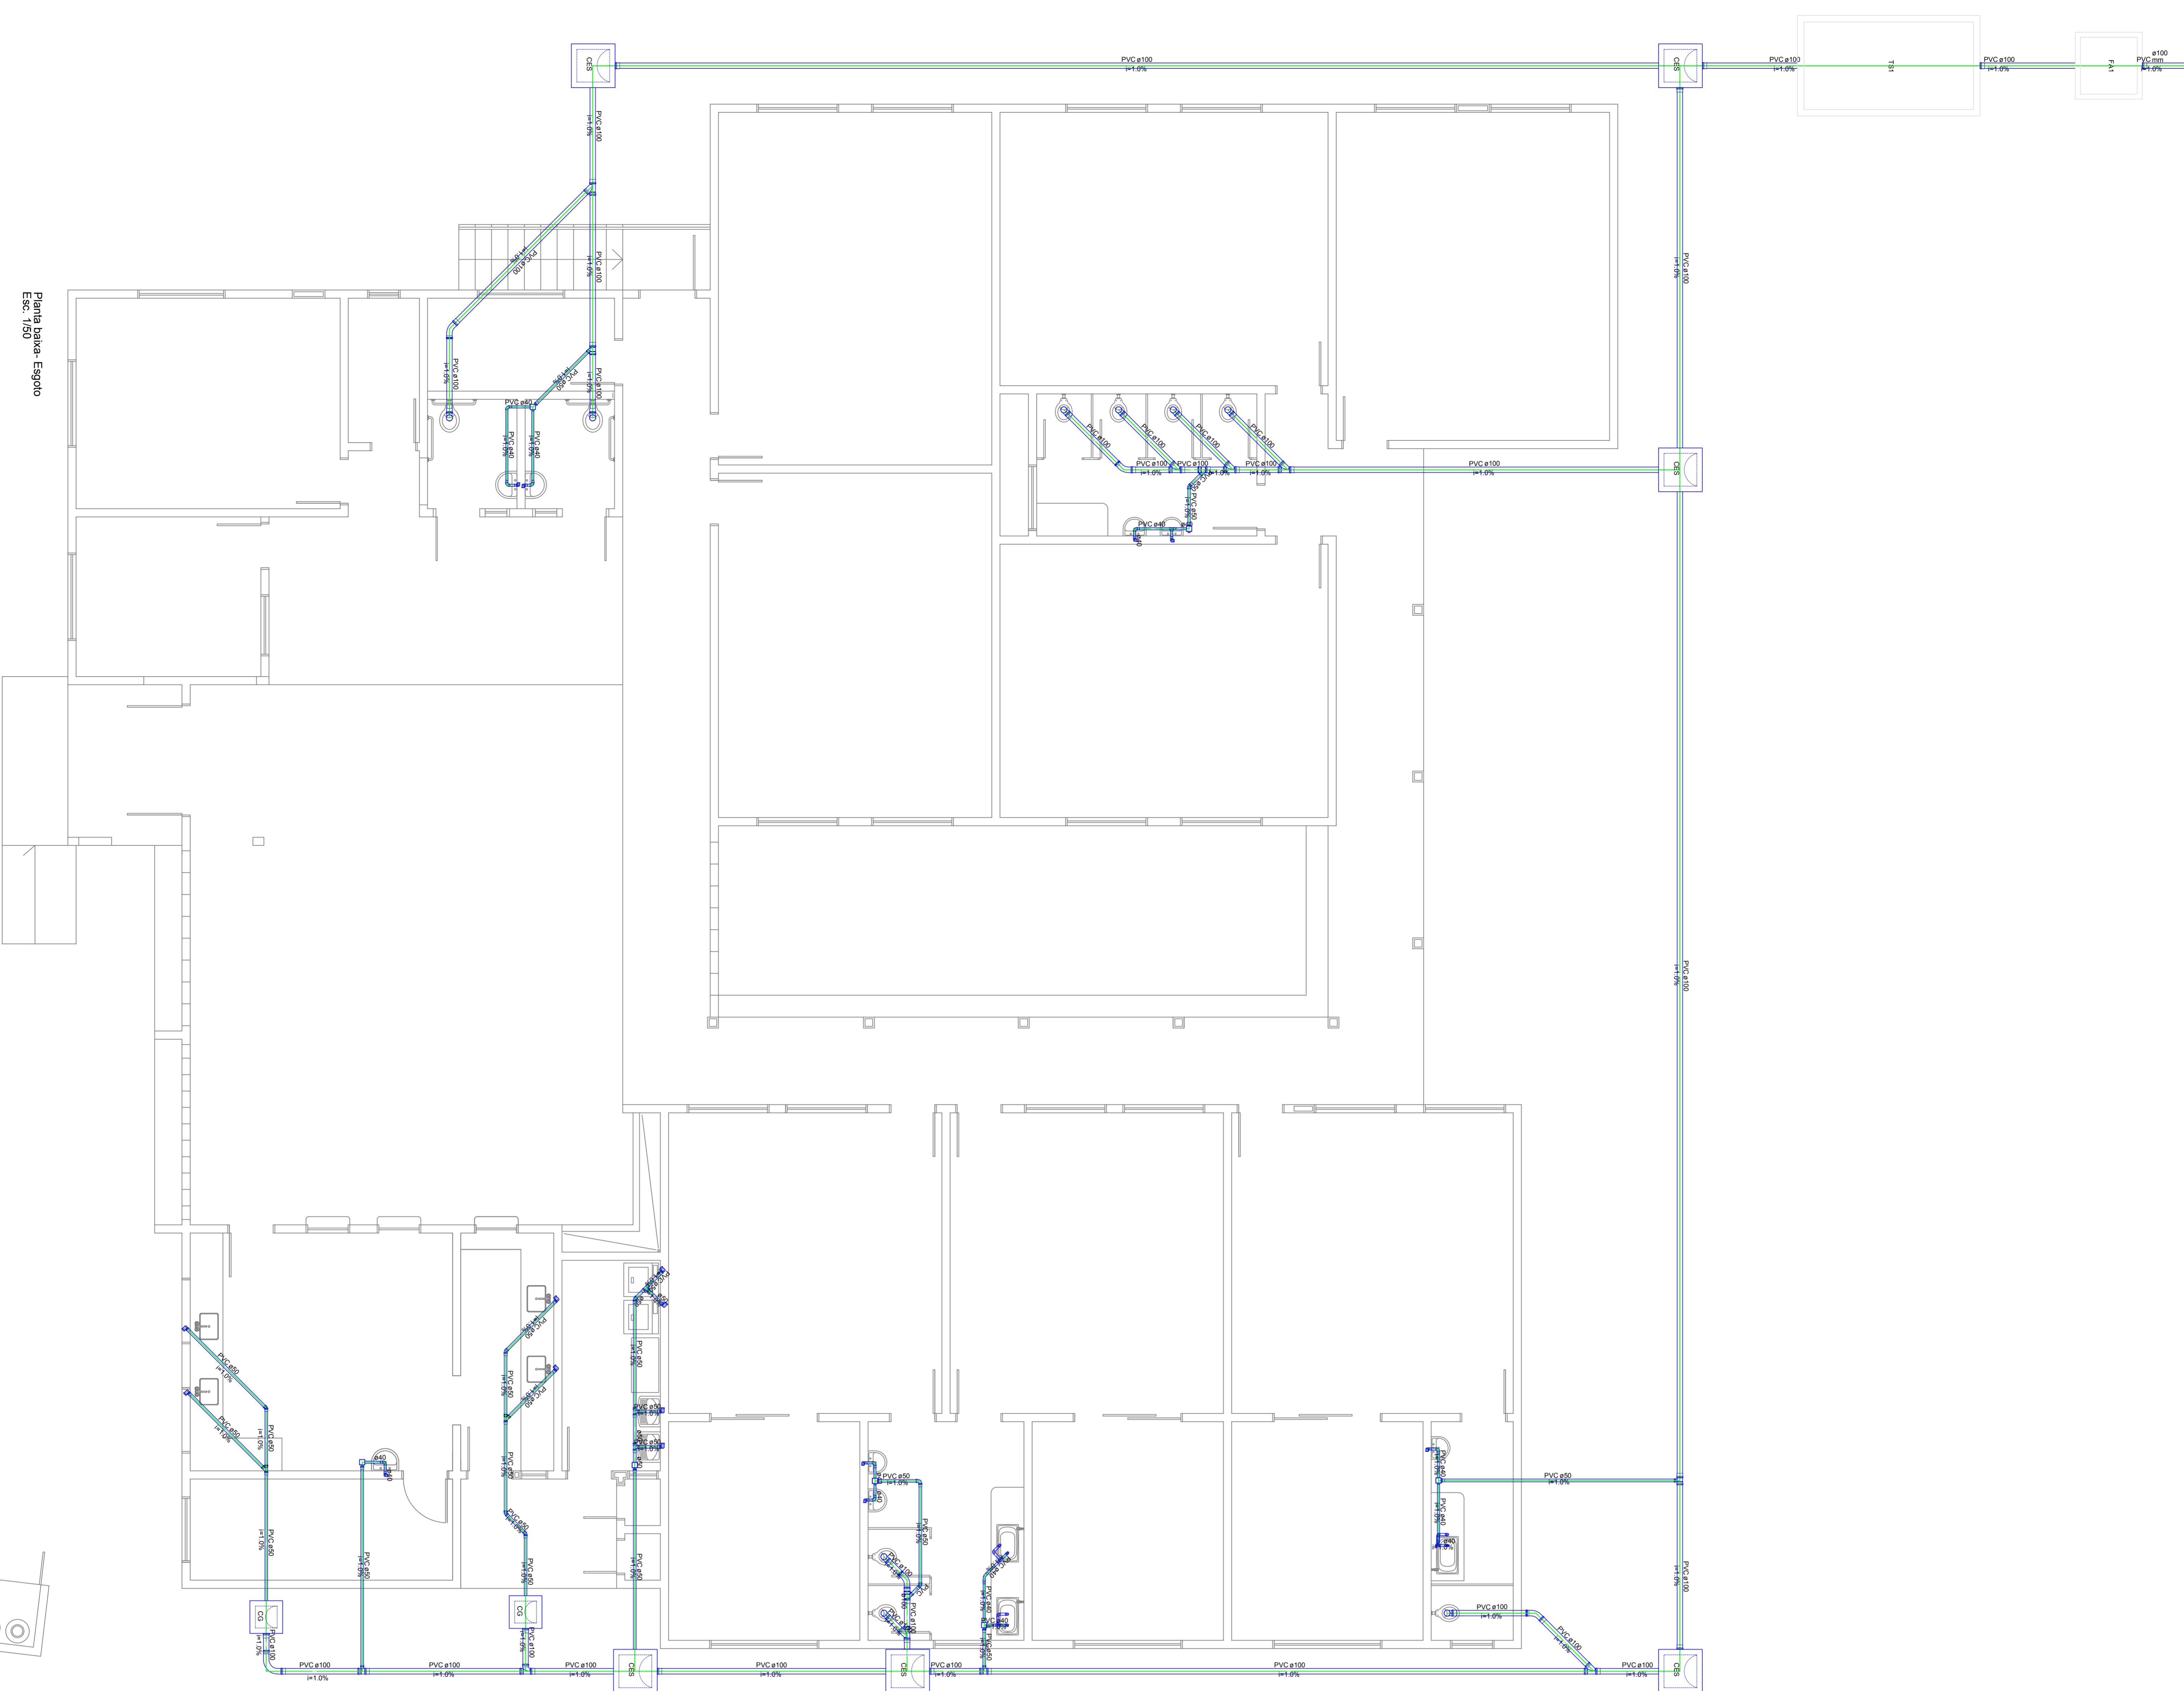




Lista de Materiais	
Acessórios p/ eletrodutos	
Caixa PVC 4x2"	4 pç
Cabos Telefônicos	
CCI - 50	6.00 m
CCI - 50-1	6.00 m
Cabos internet	
UTP-5e	6.00 m
Dispositivo Elétrico - embutido	
Placa 2x4"	1 pç
Dispositivo Lógica - embutir	
Placa 2x4	2 pç
Dispositivo Lógica - embutir	
Placa 2x4	1 pç
Ponto de TV	
Eletroduto PVC flexível (Pontos ativos + pontos de espera)	3/4"
Eletroduto leve	12.00 m
Quadro p/ telefonia	
Caixa distribuição telefônica- internet	1 pç

Legenda	
	Caixa de distribuição
	Tomada RJ 45rede lógica a 0,30m do piso
	Ponto de espera para antena de TV
	Tomada telefone RJ11 a 0,30m do piso

Obs. A lista de materiais foi definida, partindo da instalação interna

AMURES		ASSOCIAÇÃO DE MUNICÍPIOS DA REGIÃO SERRANA	
PREFEITURA MUNICIPAL DE CORREIA PINTO - SC		01	
ASSESSORIA TÉCNICA		OBRA :	
PREFEITO: CELSO ROGÉRIO ALVES RIBEIRO		CRECHE AS BUILT PROJETO PONTOS DE LÓGICA	
PROJETO: Elisiane Grudtner CAU - A17356-8		ÁREA TOTAL : 621,49m²	
DESENHO : Christine		Localização: Rua Hermelino Arruda Filho, Bairro Pereira Alves - Correia Pinto SC.	
TOPOGRAFIA :		Escala: indicada	DATA : Dezembro/2020




PLANTA BAIXA LÓGICA
Escala 1/50




IN 031 Quadro de Simbologia e Legenda do Plano de Emergência

	SIMBOLOGIA/LEGENDA
P.E-01	PLANO DE EMERGÊNCIA

○BS:
 Todos planos de emergência deverão estar dispostos atrás de todas as portas a altura aproximada de 1,70m do piso.

 Extintor de incêndio	 Ponto de encontro P.E.	 Você está aqui	----- Caminho a ser percorrido para a saída
--	---	--	---

PLANTA DE EMERGÊNCIA (PE-01)
 Escala 1/100

AMURES 		ASSOCIAÇÃO DE MUNICÍPIOS DA REGIÃO SERRANA
PREFEITURA MUNICIPAL DE CORREIA PINTO		2
ASSESSORIA TÉCNICA		OBRA :
PROJETO: David Pacheco Antunes Eng. Civil - CREA 125734-9		Creche do Bairro Pereira Alves
PREFEITO: Celso Rogério Alves Ribeiro		PPCI PLANO DE EMERGÊNCIA 01
		Área Total: 621,49m² Localização: Rua Hermelino Arruda Filho
DESENHO : Matheus L. Casagrande	Escala: Indicada	DATA : 10/2019



IN 031 Quadro de Simbologia e Legenda do Plano de Emergência


SIMBOLOGIA/LEGENDA	
	PLANO DE EMERGÊNCIA

Obs:
 Todos planos de emergência deverão estar dispostos atrás de todas as portas a altura aproximada de 1,70m do piso.

	Extintor de incêndio		Ponto de encontro P.E.		Você está aqui		Caminho a ser percorrido para a saída
--	----------------------	--	---------------------------	--	----------------	--	---------------------------------------

PLANTA DE EMERGÊNCIA (PE-02)
 Escala 1/100

AMURES		ASSOCIAÇÃO DE MUNICÍPIOS DA REGIÃO SERRANA	
PREFEITURA MUNICIPAL DE CORREIA PINTO			3
ASSESSORIA TÉCNICA		OBRA :	
PROJETO: David Pacheco Antunes Eng. Civil - CREA 125734-9		Creche do Bairro Pereira Alves	
PREFEITO: Celso Rogério Alves Ribeiro		PPCI PLANO DE EMERGÊNCIA 02	
DESENHO : Matheus L. Casagrande		Área Total: 621,49m² Localização: Rua Hermelino Arruda Filho	
Escala: Indicada		DATA: 10/2019	

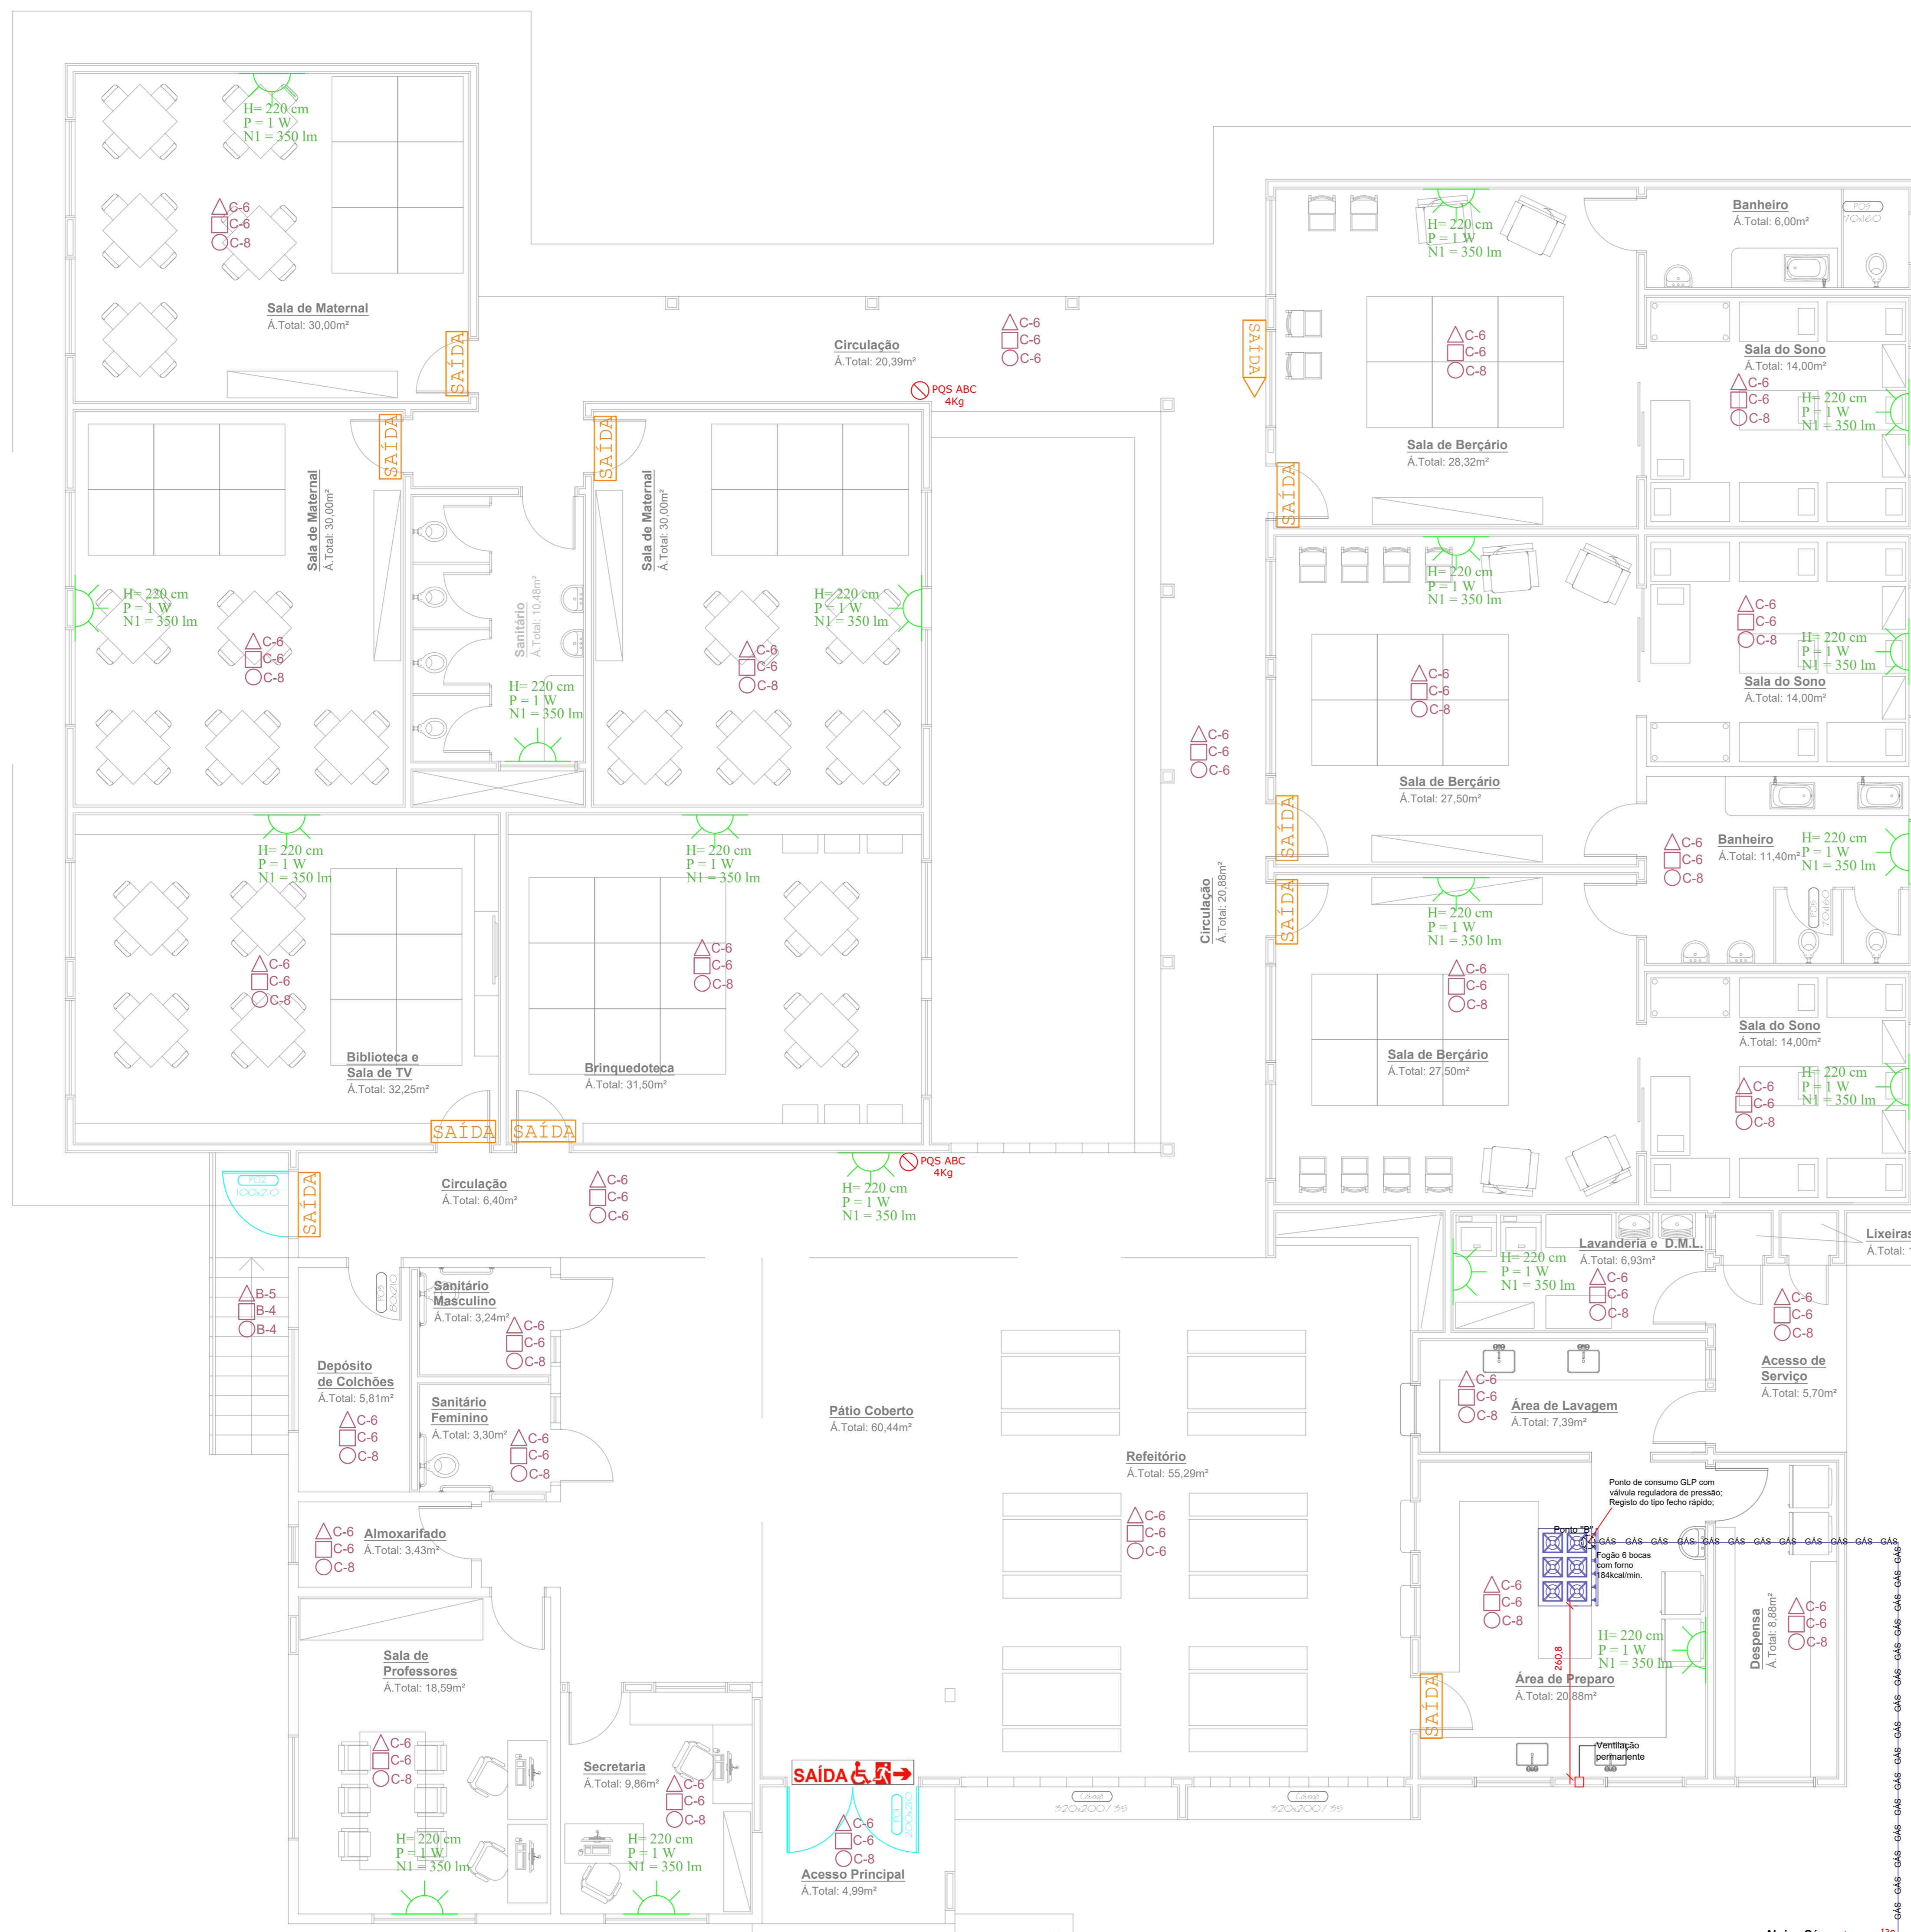

PLANTA DE LAY OUT
Escala 1/50
Área Existente: 103,12m²
Área Ampliada: 518,37m²
Área Total: 621,49m²

Dimensionamento das saídas de emergência

Art. 62. A largura das saídas de emergência, isto é, das aberturas, escadas, rampas e portas, é dada pela seguinte fórmula:

$$N = P/Ca$$

Onde:
N = número de unidades de passagem (se fracionário, arredondar para mais);
P = população (ver Anexo C);
Ca = capacidade da unidade de passagem (ver Anexo C).

ANEXO B - Tipo e Número de Escadas			
Classificação das Edificações	Altura (m)	Quantidade mínima e tipo de Escadas	Tipos
Escolar geral	HS 6	1 Escada Comum - (EC)	



ANEXO C - Capacidade de Passagem das Saídas de Emergência			
Classe de Ocupação	Cálculo da População (P)	Cap (nº de pessoas por unidade de passagem) (Ca)	
Escolar geral	1 Aluno/m ²	Circulação: 100 Portas: 60	

Item	Área (m ²)	Área (m ²) / (P) / (Ca)	Tipos	Nº de unidades de Passagem (N)
CRECHE	328,40	328,40	Circulm	3,28
Total	328,40	328,40		3,28

População adotada na edificação (P) é igual a 1 Aluno/m² para o cálculo de área. LEVOU-SE EM CONSIDERAÇÃO APENAS AS SALAS











Saias	Qds	Dimensões	Tipos
P (01)	1	2,00 m	Abrir Laterais
P (02)	1	1,00 m	Abrir Edifina
Total	2	3,00 m	Abrir Edifina

Valor adotado para saída: 3,00 m x 1,81 m

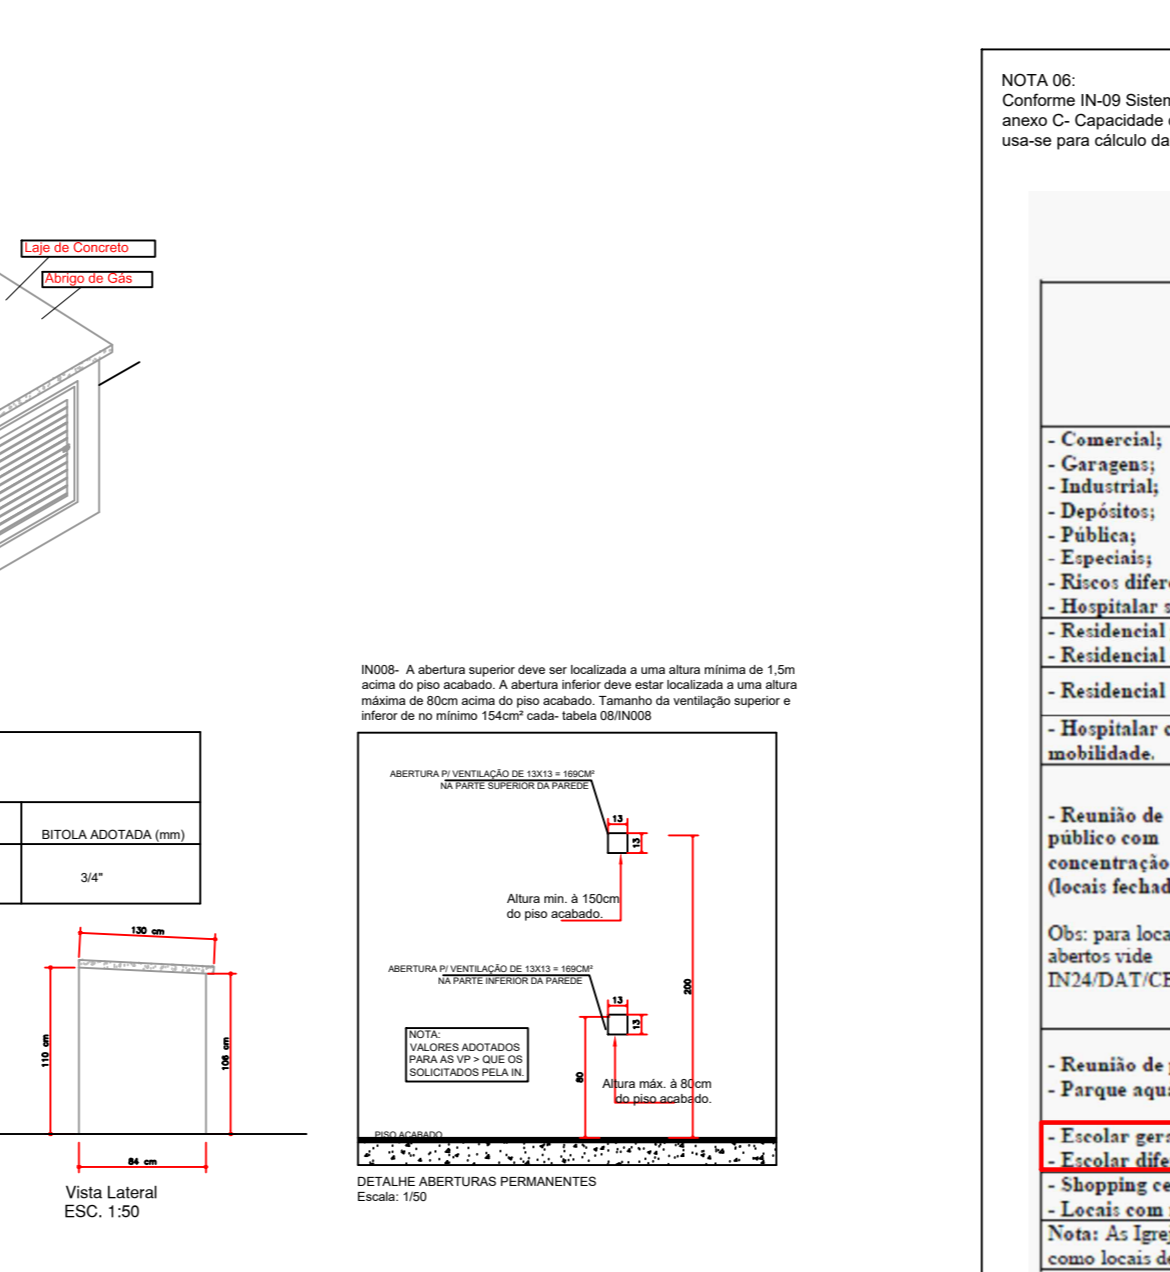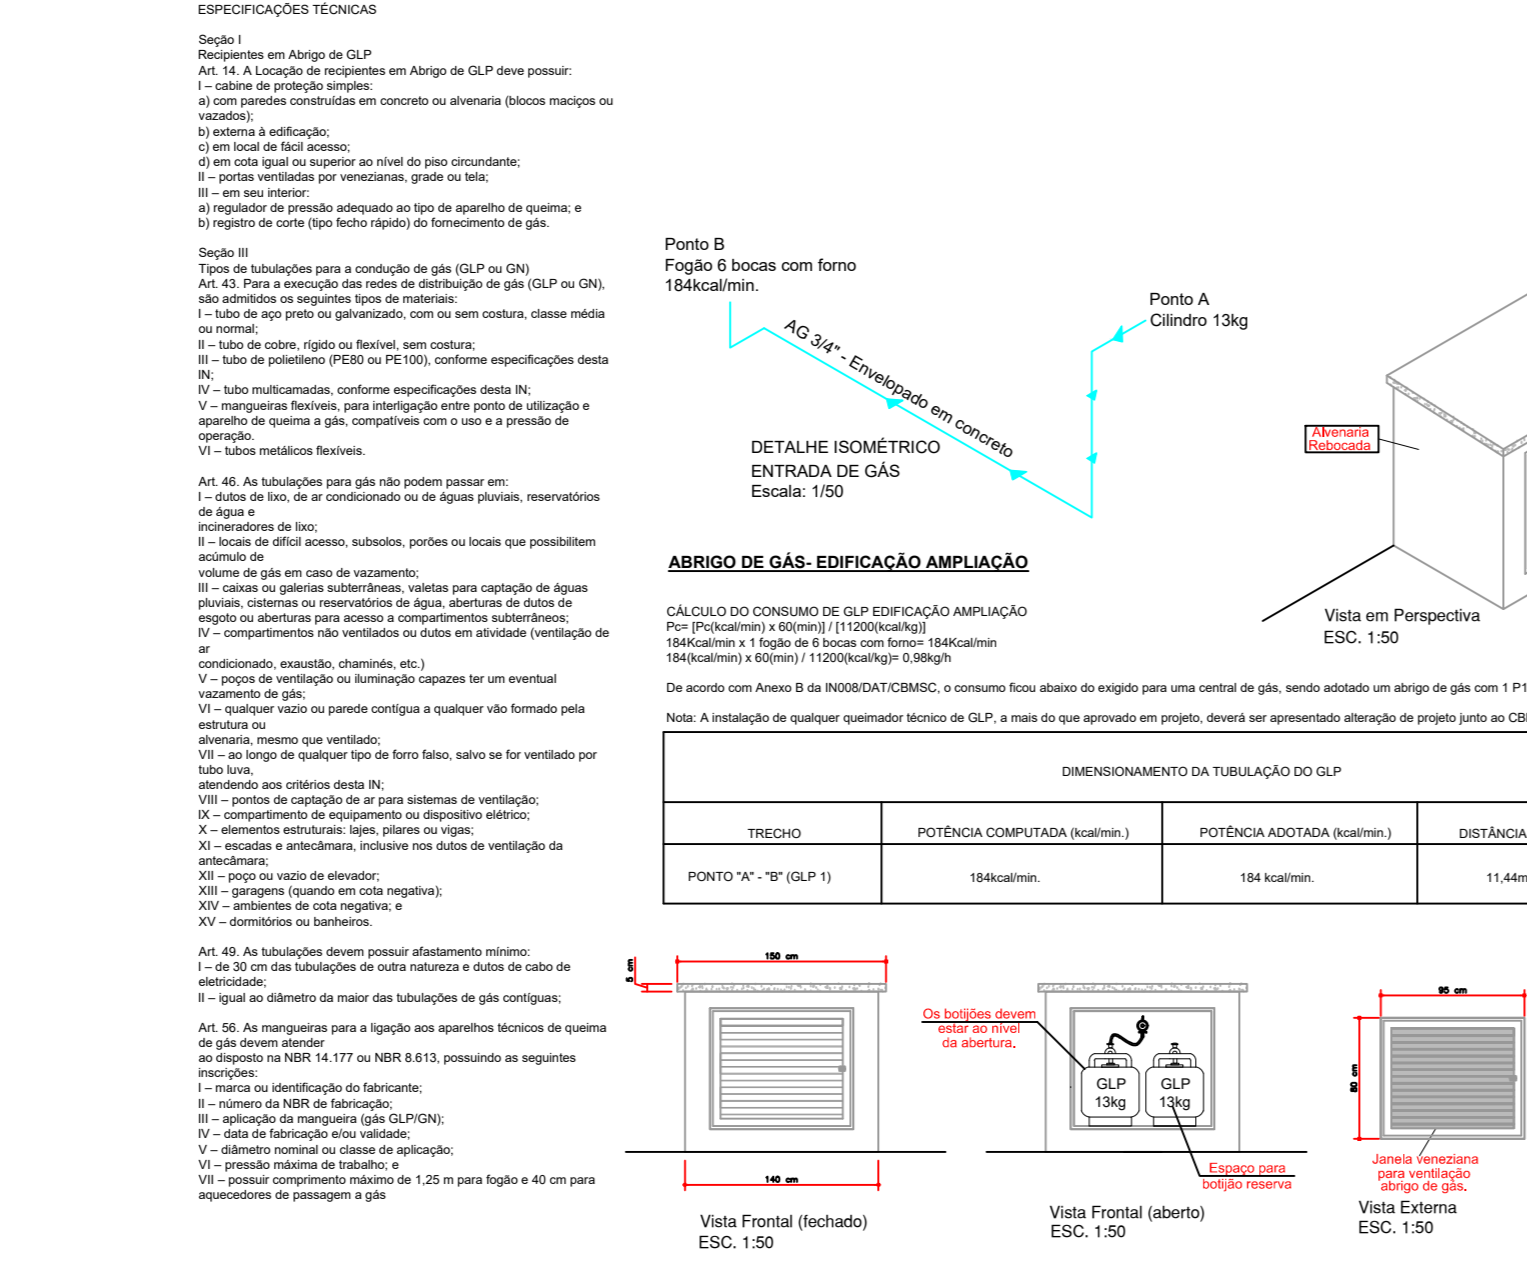












ANEXO C - Capacidade de Passagem das Saídas de Emergência

Classe de Ocupação	Cálculo da População	Capacidade (nº de pessoas por unidade de passagem) (Ca)	Tipos
Corredores, Halls e Descargas (de todos os tipos de ocupações) (6)	1 pessoa/m ² de área livre	100	
Escadas e Rampas	1 pessoa/m ² de área livre	60	
Salas de Reunião de Público com Concentração de Público	1 pessoa/m ² de área livre	60	

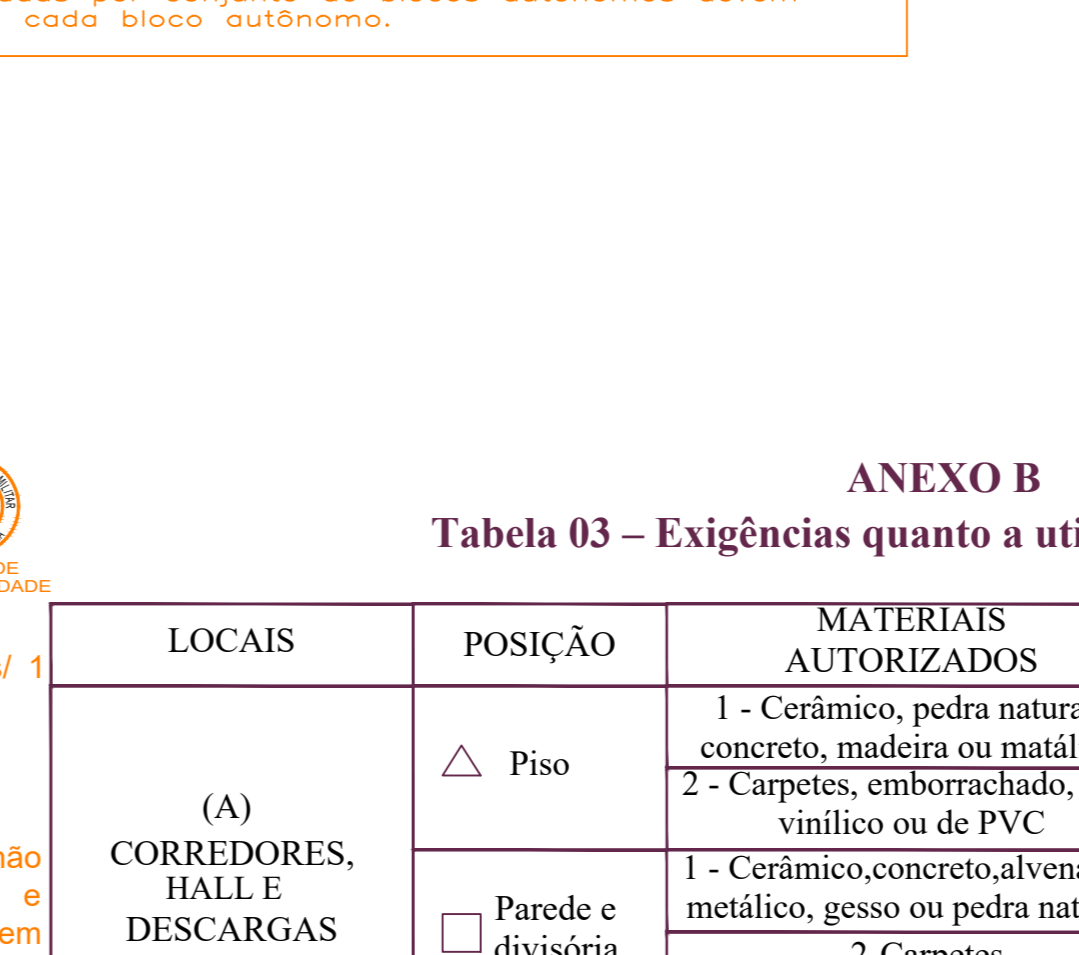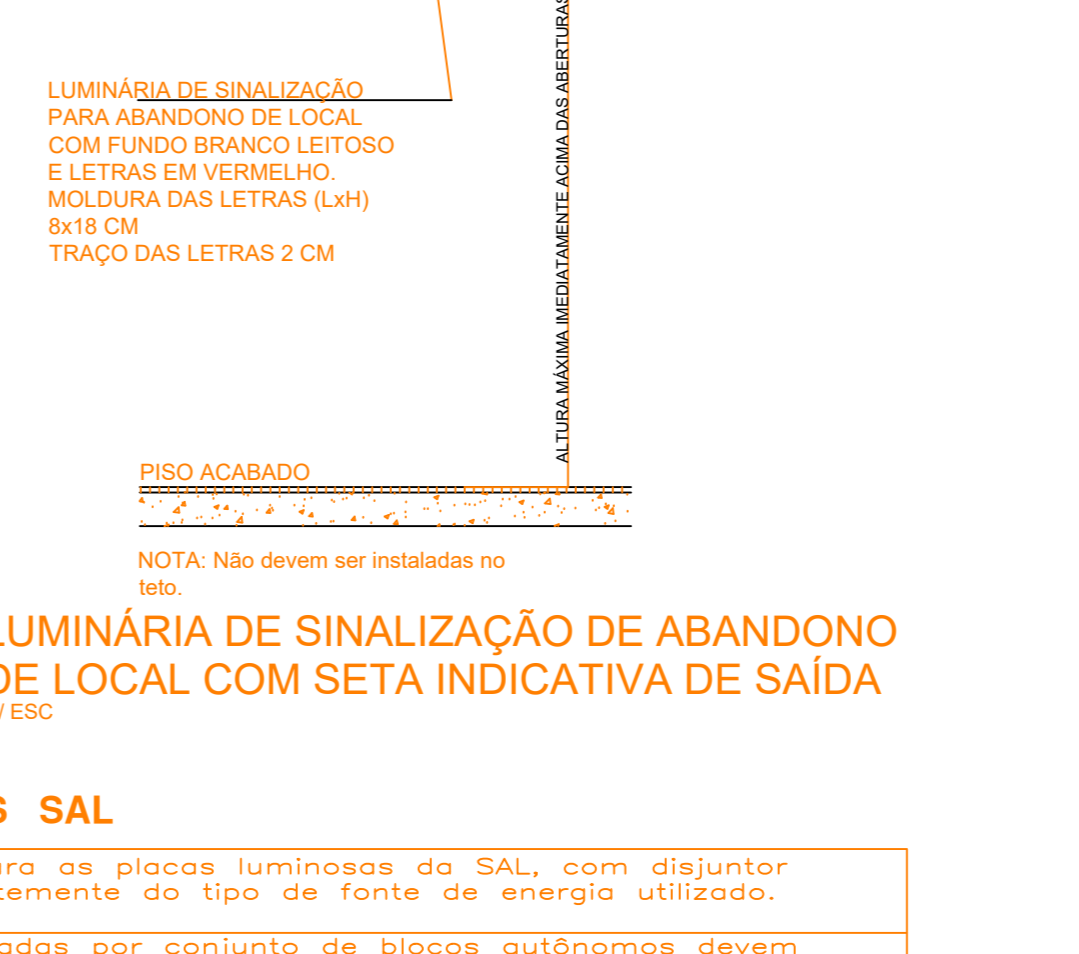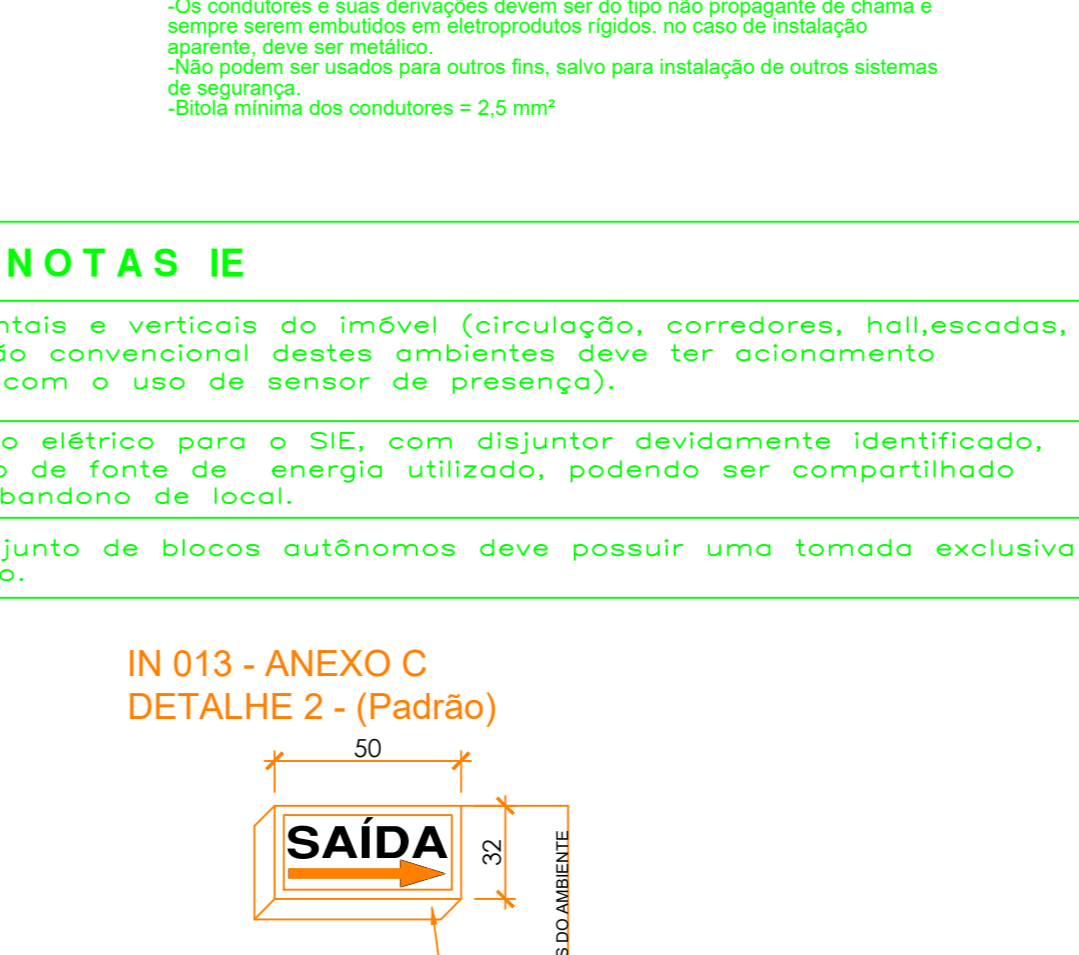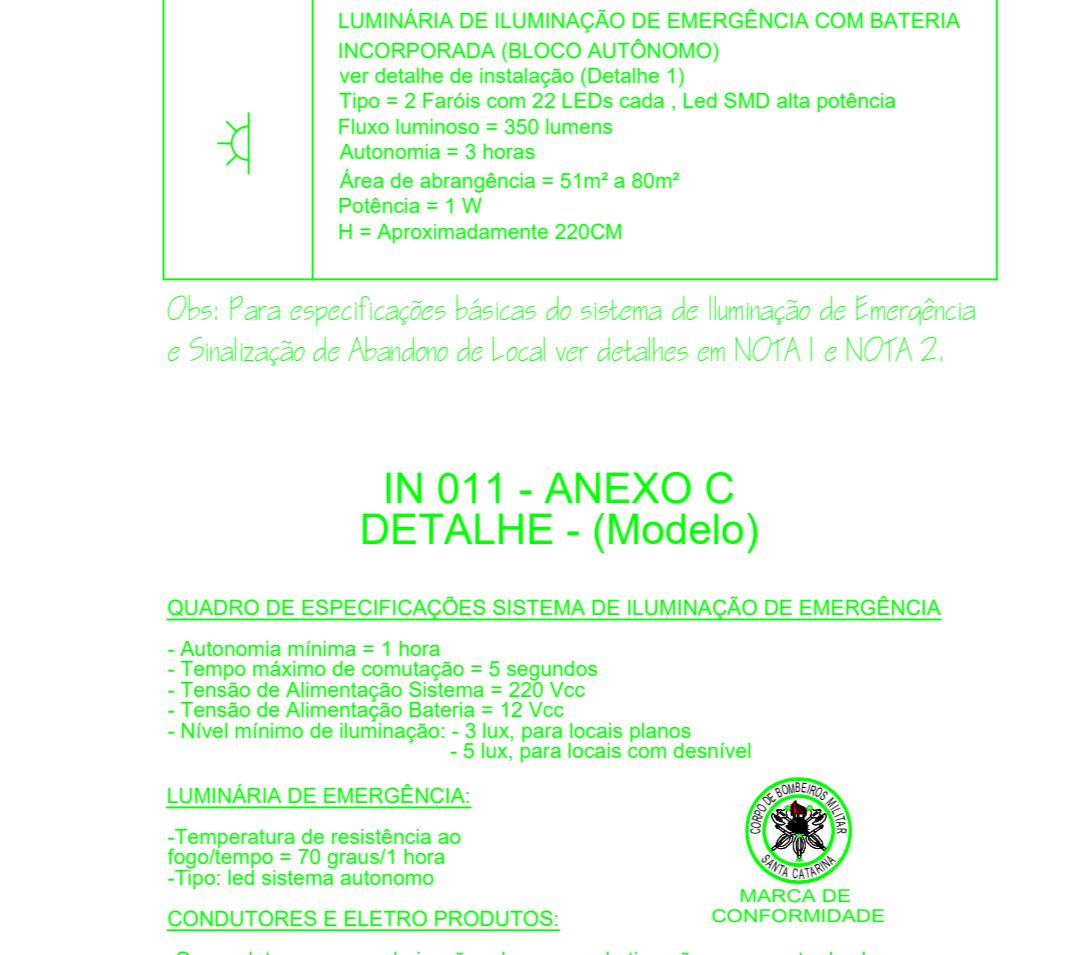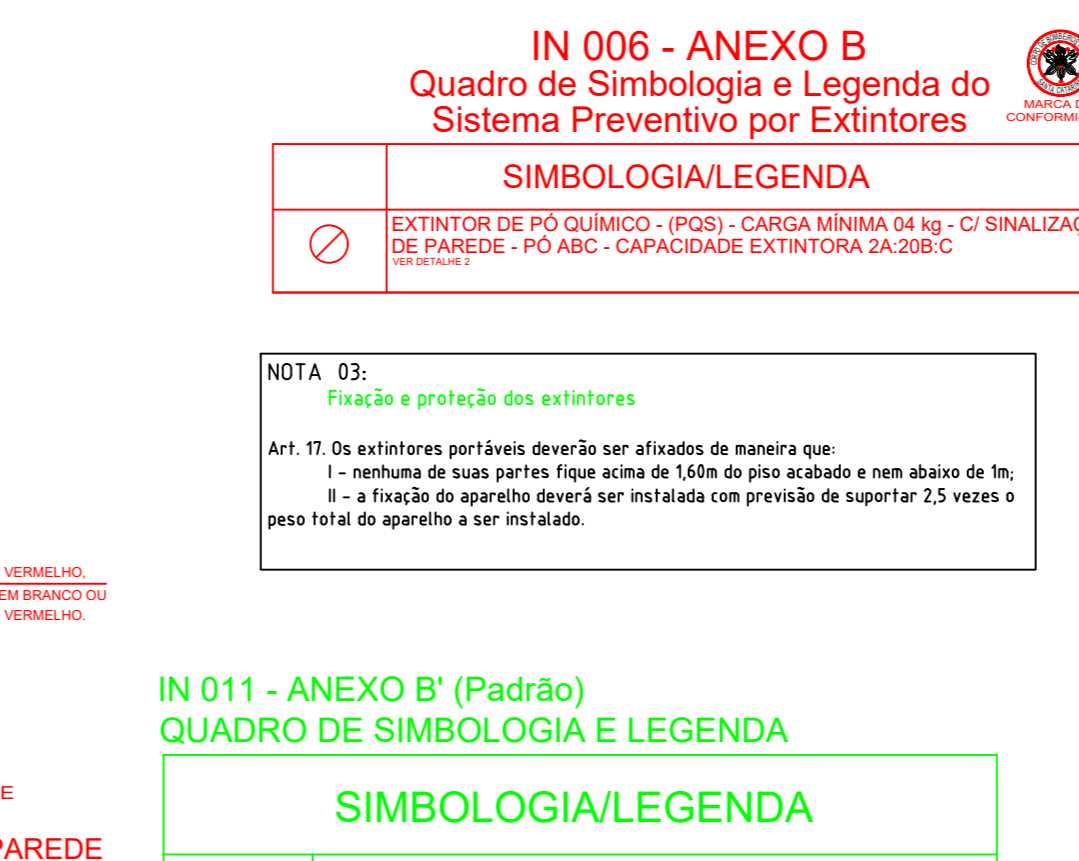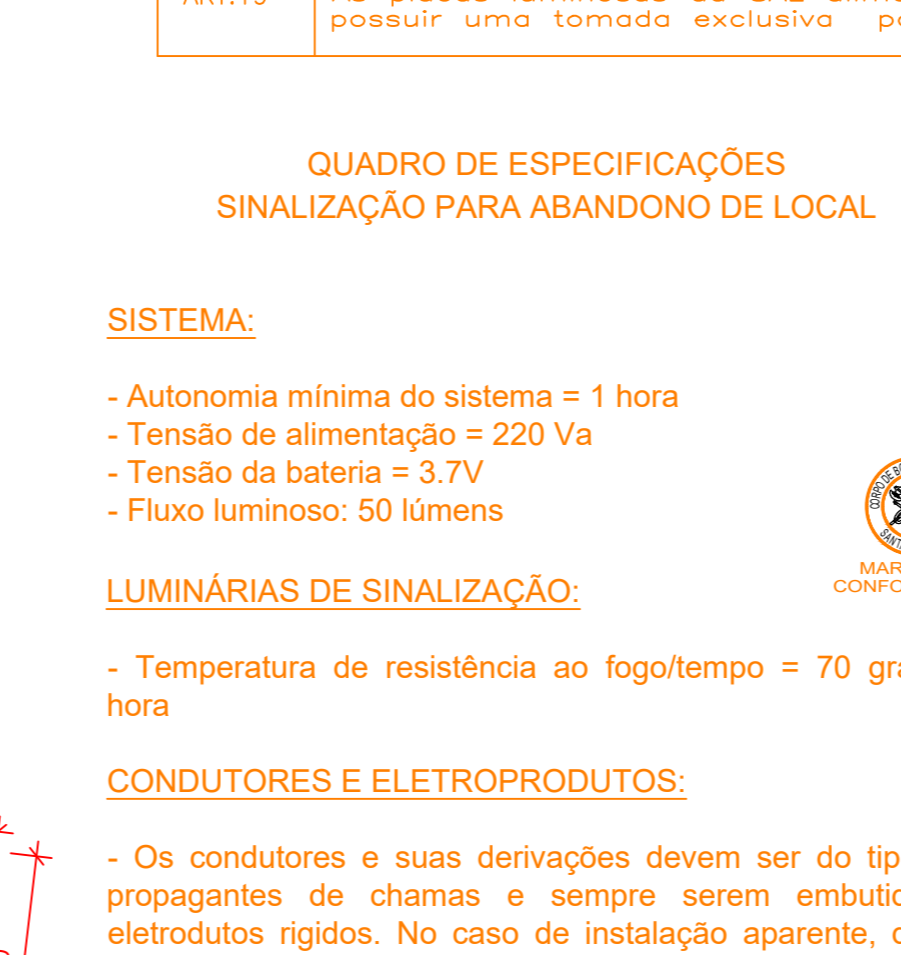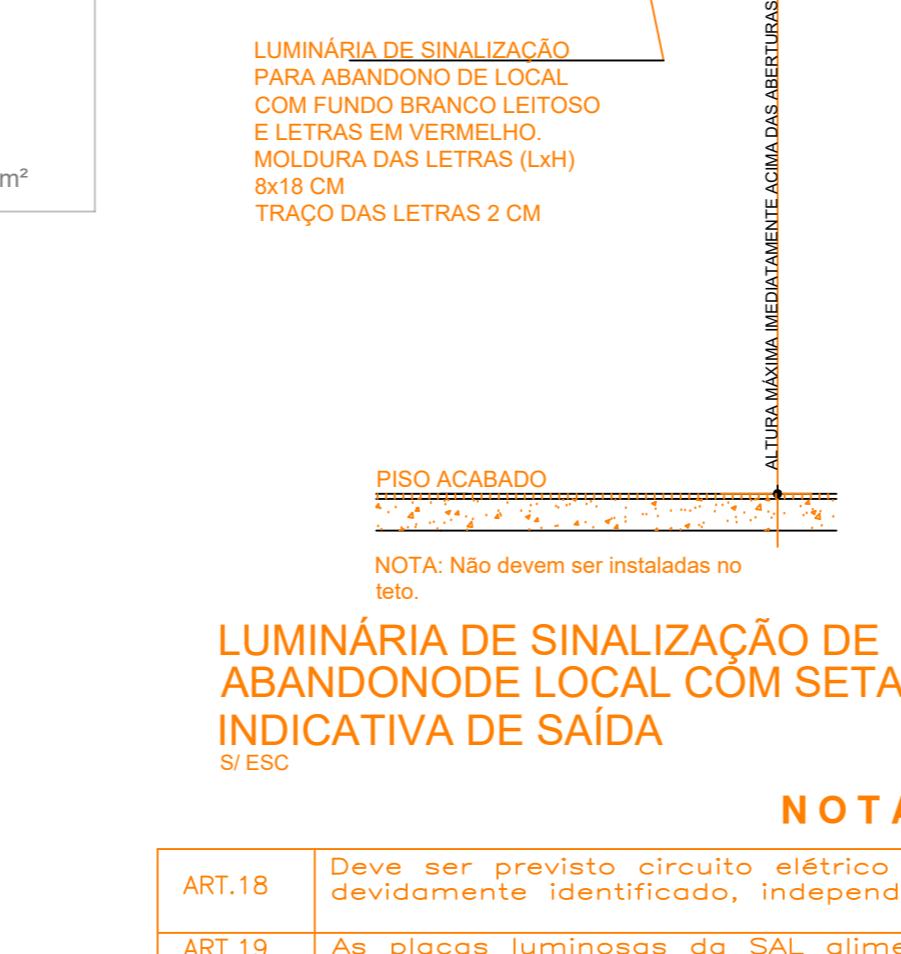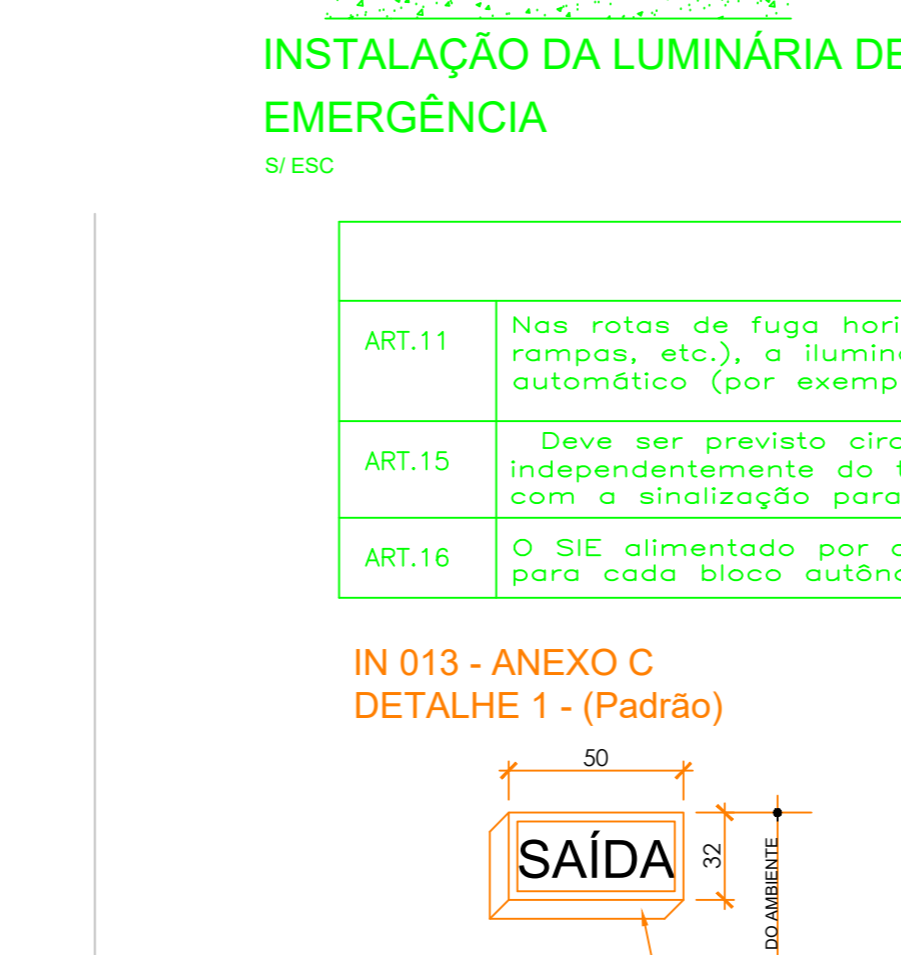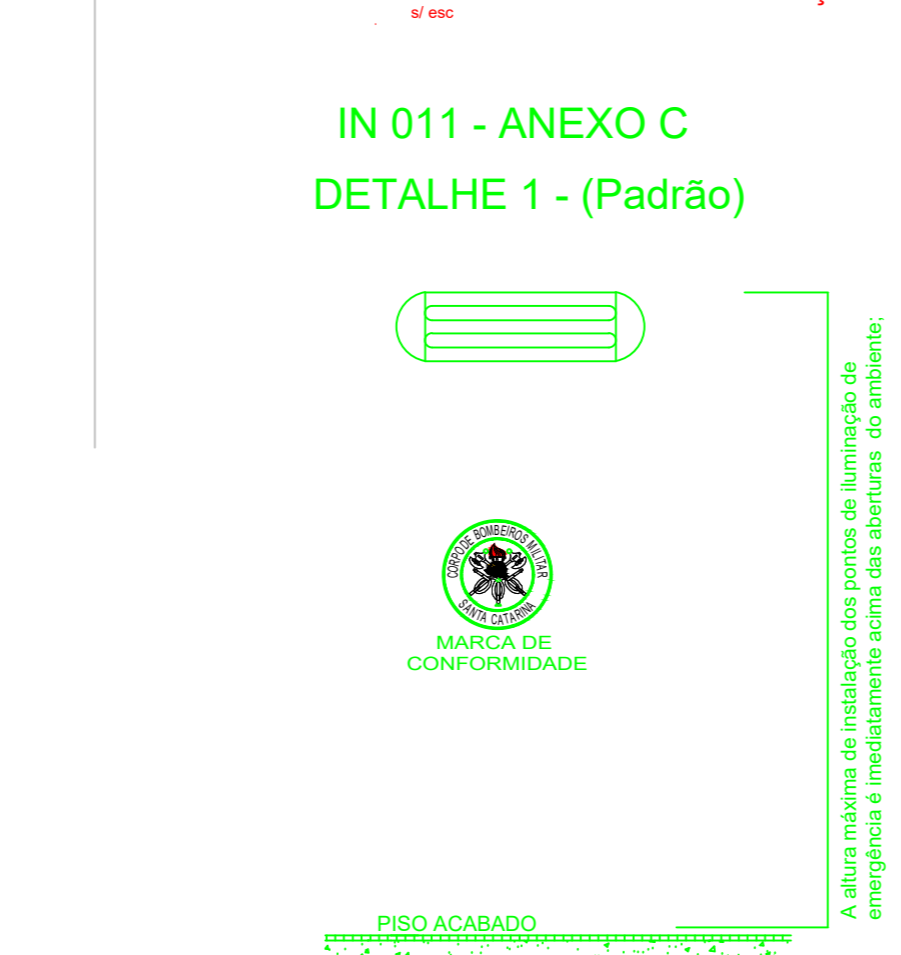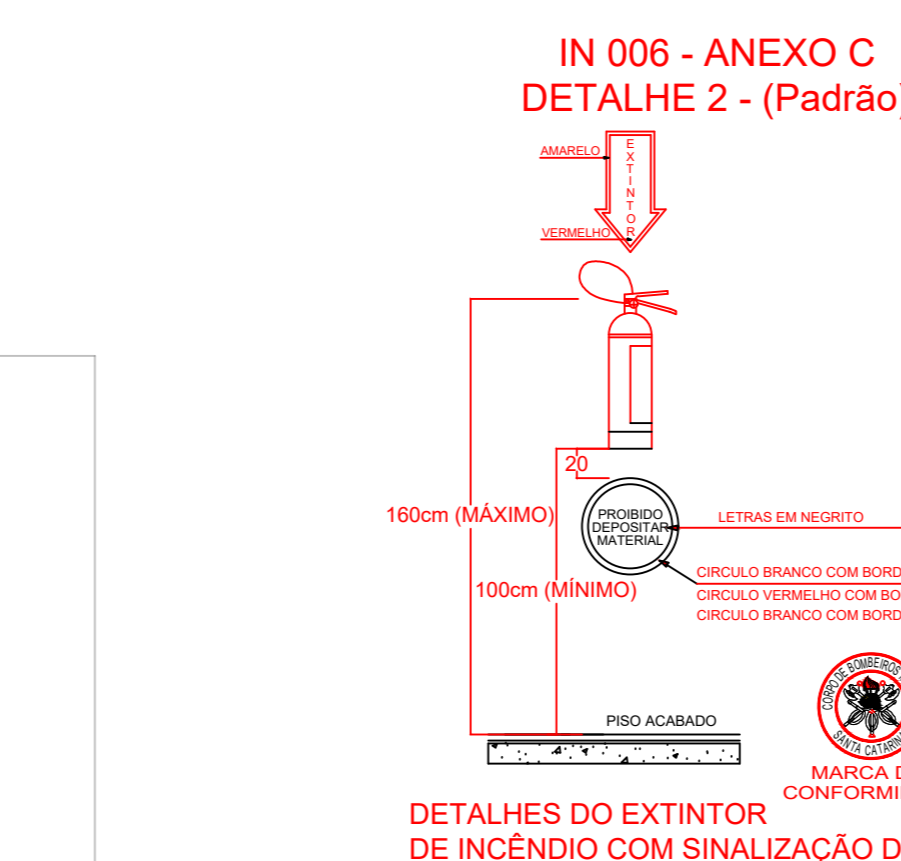

ANEXO B - Tabela 03 - Exigências quanto a utilização dos materiais

LOCAIS	POSICÃO	MATERIAIS AUTORIZADOS	PROPRIEDADES	COMPROVAÇÃO
(A) CORREDORES, HALL E DESCARGAS (de todos os tipos de ocupações) (6)	Piso	1 - Cerâmico, pedra natural, concreto, madeira ou metálico	-	Isento
		2 - Carpetes, emborrachado, piso vinílico ou de PVC	Não propagante	Isento
	Parede e divisória	1 - Cerâmico, concreto, alvenaria, metálico, gesso ou pedra natural	-	Isento
		2 - Madeira	Não propagante	Isento
	Teto e forro	1 - Concreto, placa cimentícia, metálico ou gesso	-	Isento
		2 - PVC	Retardante	Isento
(B) ESCADAS E RAMPAS (inclusive patamares e antecâmaras, de todos os tipos de ocupações) (6)	Piso	3 - Cerâmico ou pedra natural	Antiderrapante	Laudo ou ensaio
		4 - Madeira ou metálico	Ver IN 009/DAT/CBMSC	Especificação em projeto/visual
	Parede e divisória	5 - Cimentado despenhado	Antiderrapante	Visual
		4 - Cerâmico, concreto, alvenaria ou pedra natural	-	Isento
	Teto e forro	5 - Madeira ou metálico	Ver IN 009/DAT/CBMSC	Especificação em projeto/visual
		4 - Concreto ou placa cimentícia	Ver IN 009/DAT/CBMSC	Especificação em projeto/visual
(C) LOCAIS DE REUNIÃO DE PÚBLICO COM CONCENTRAÇÃO DE PÚBLICO (auditórios ou salas de reunião com mais de 100m ² de área, clubes, bares, restaurantes, academias, clubes sociais, cinemas, teatros, cinemas, operas, templos religiosos sem aceto)	Piso	6 - Cerâmico, concreto, alvenaria, pedra natural, gesso ou metálico	-	Isento
		7 - Carpetes ou emborrachados	Não propagante	Laudo ou ensaio
	Parede e divisória	8 - Madeira	Não propagante	Isento
		9 - Vidro	De segurança	ART 0 ou RRT
	Teto e forro	6 - Concreto, placa cimentícia, metálico ou gesso	-	Isento
		7 - Placa de fibra mineral, manta térmica aluminizada	Não propagante	Laudo ou ensaio
Decoração	8 - Madeira	Não propagante	Isento	
	9 - PVC	Não propagante	Isento	
Material termo-acústico	1 - Materiais diversos	Não propagante e retardante	Laudo ou ensaio	

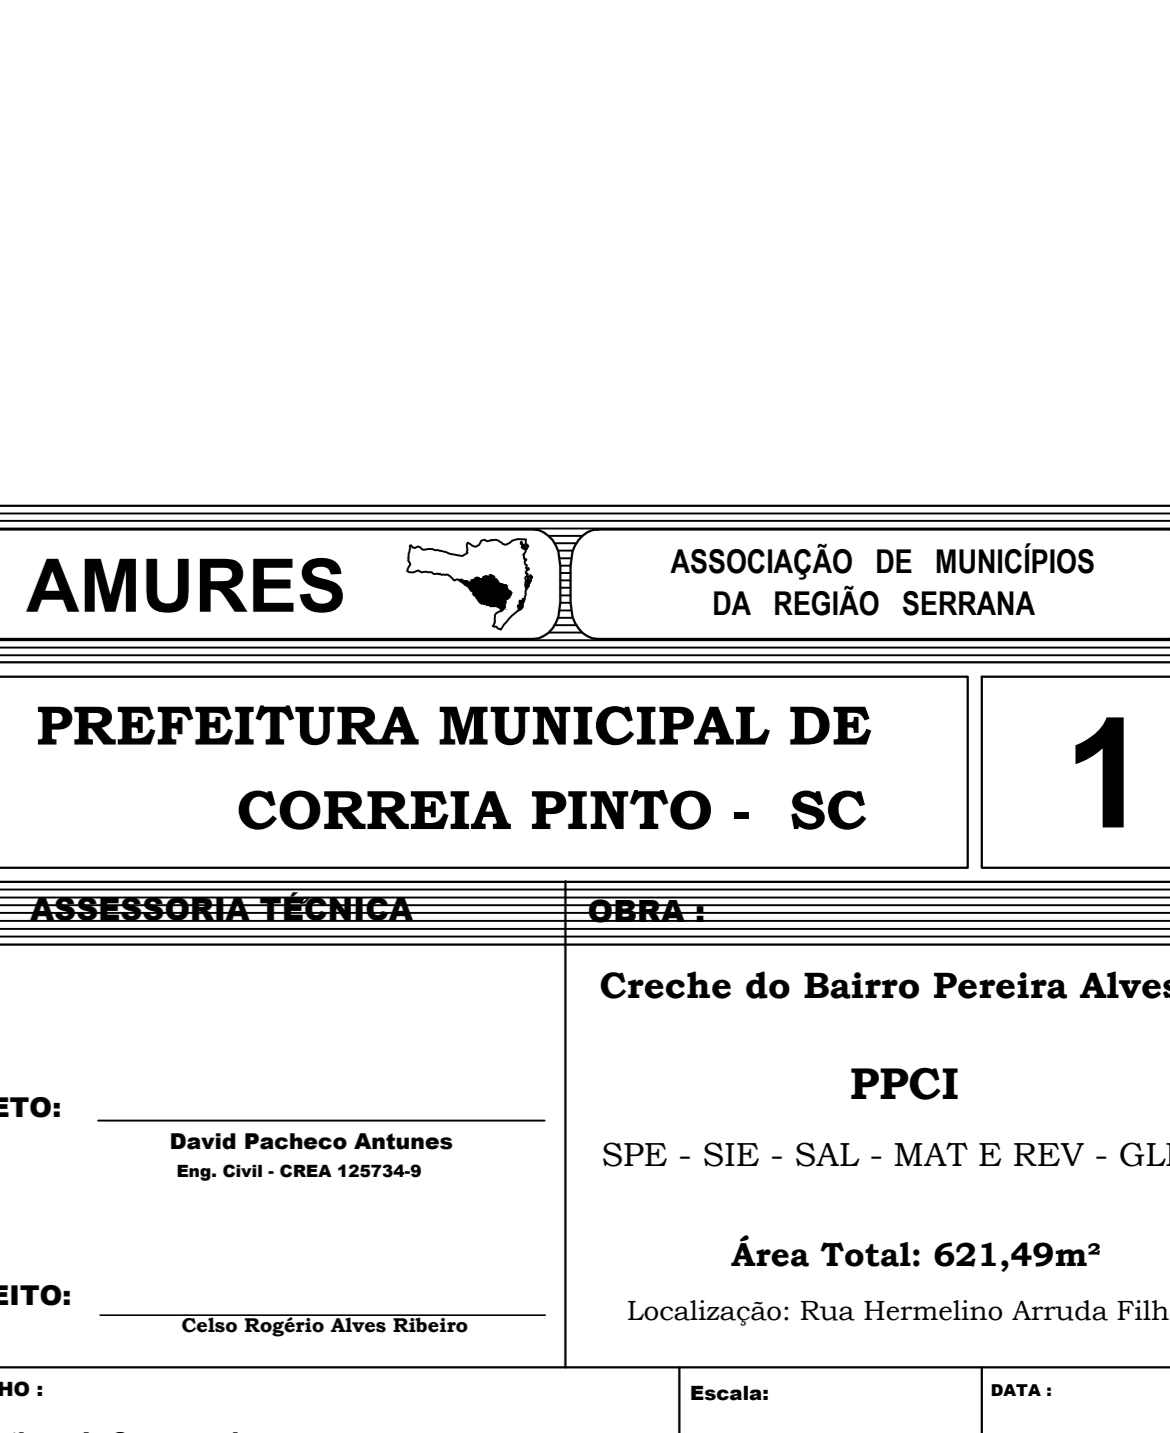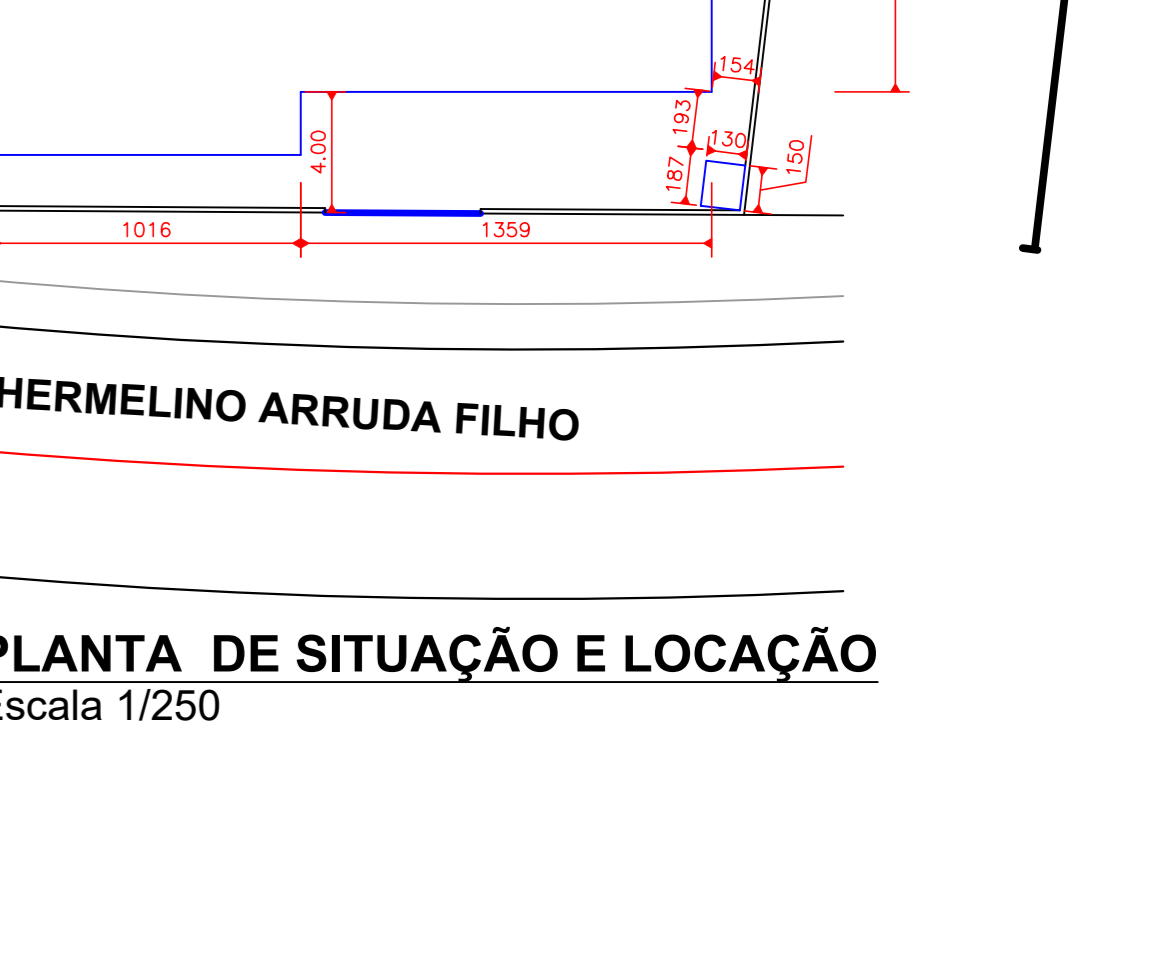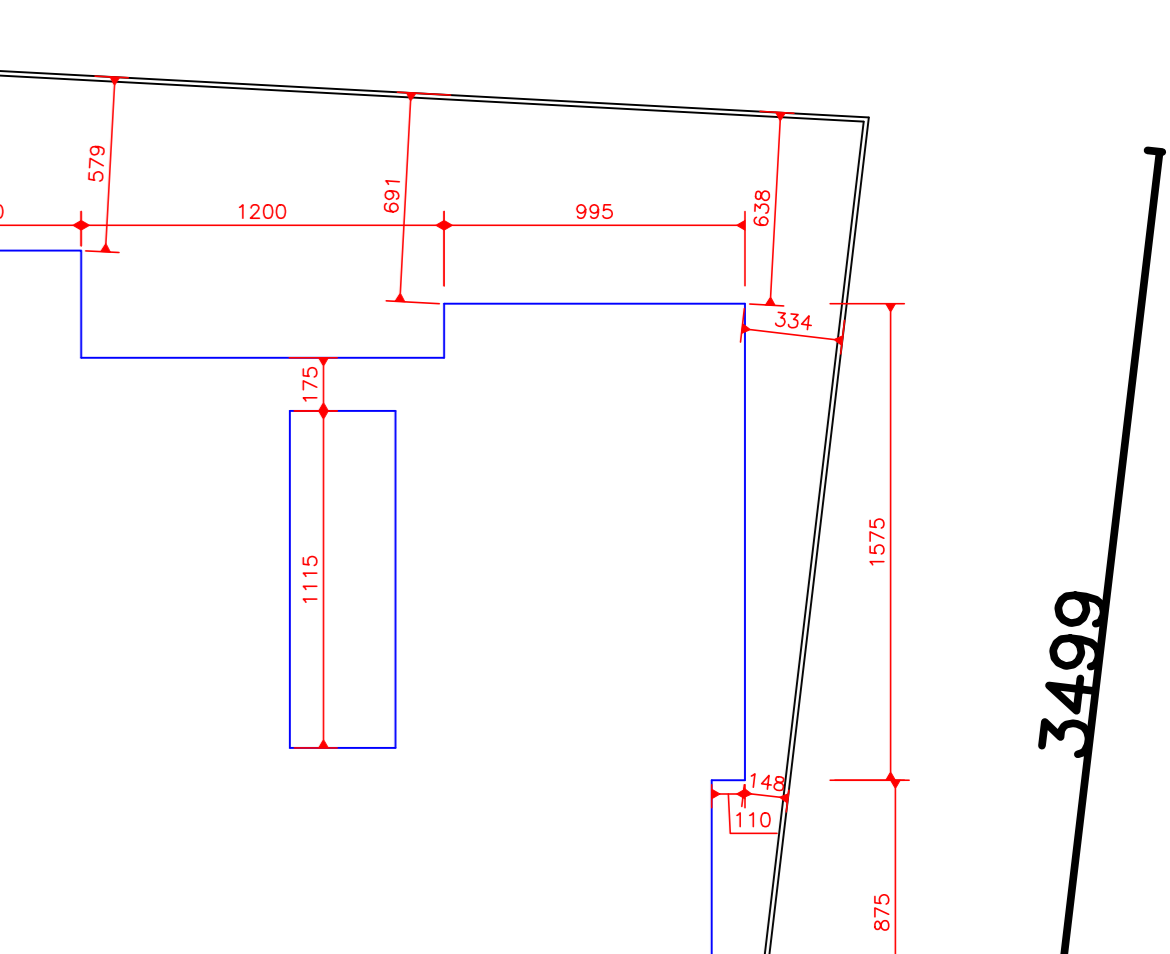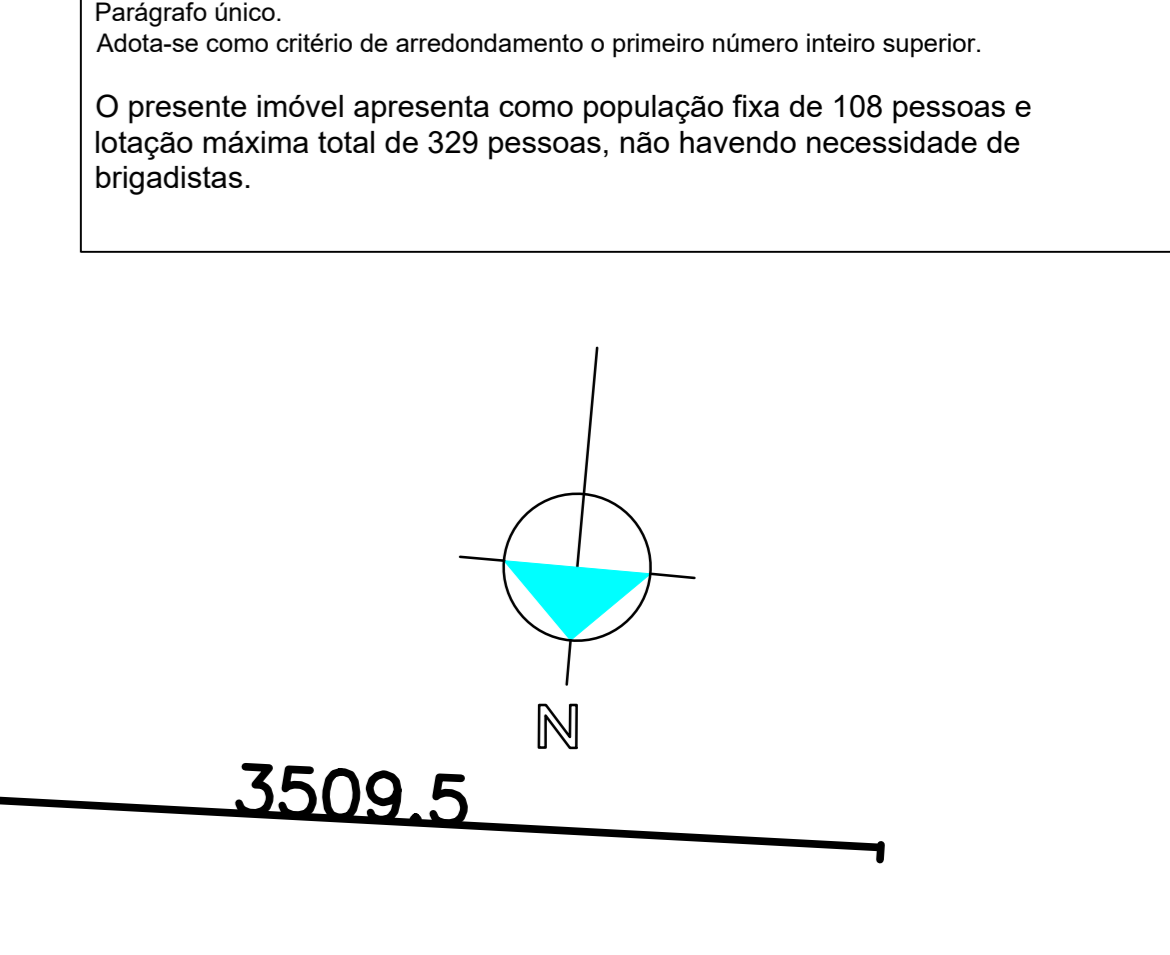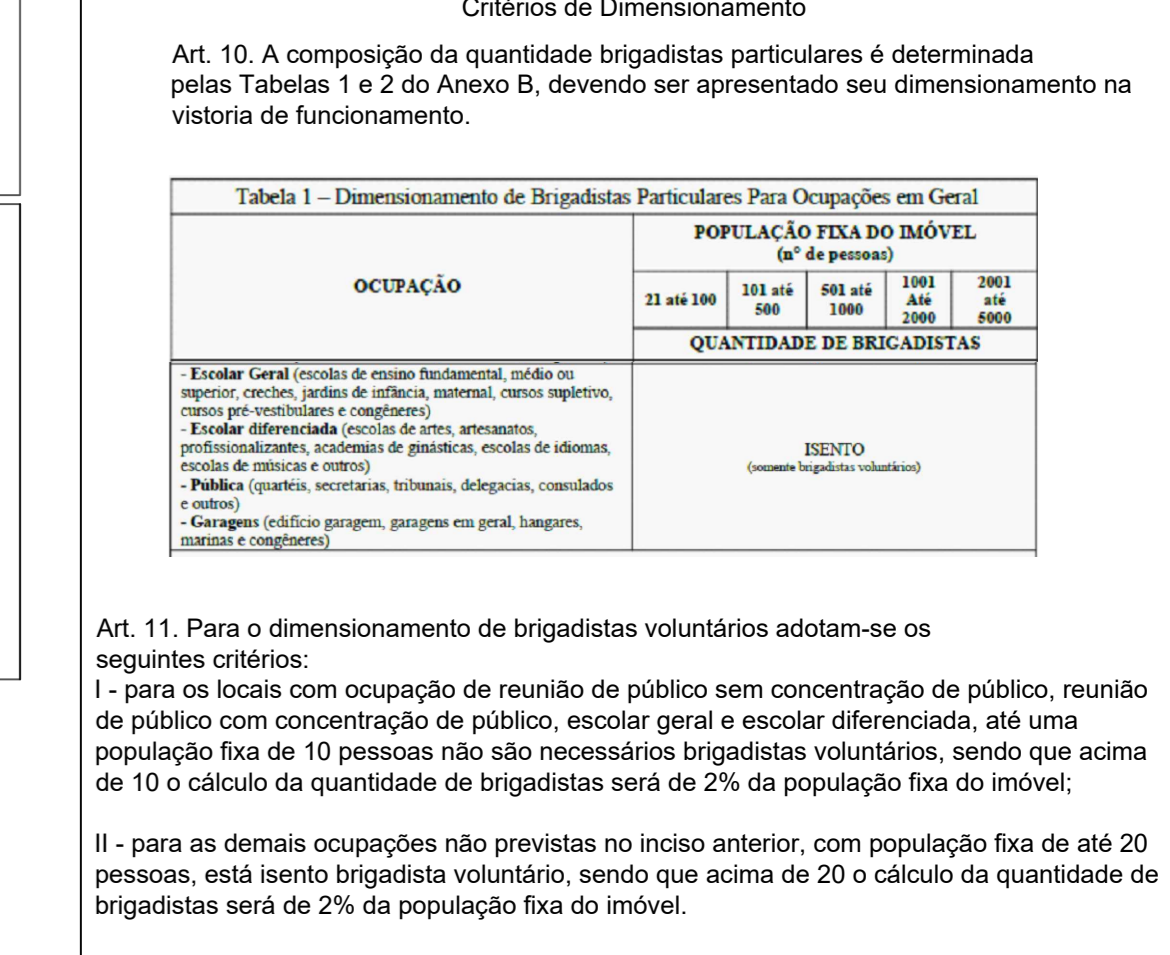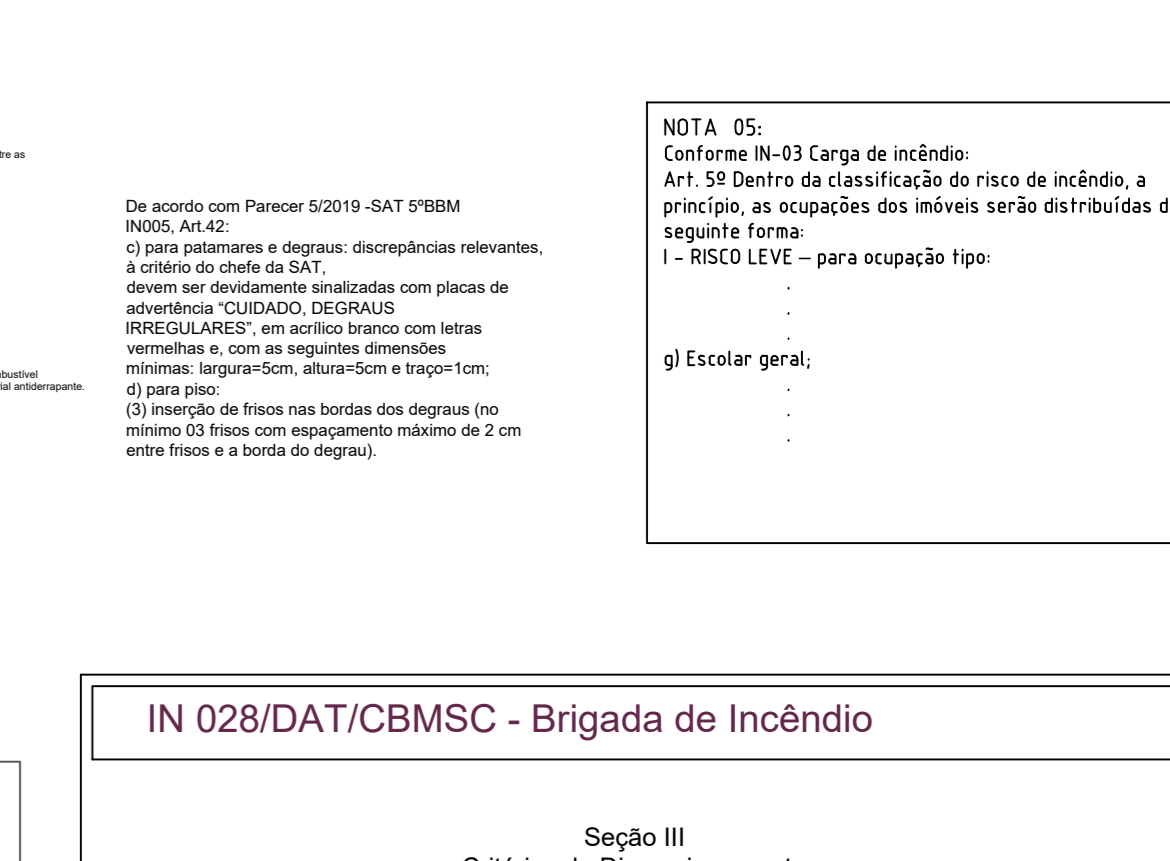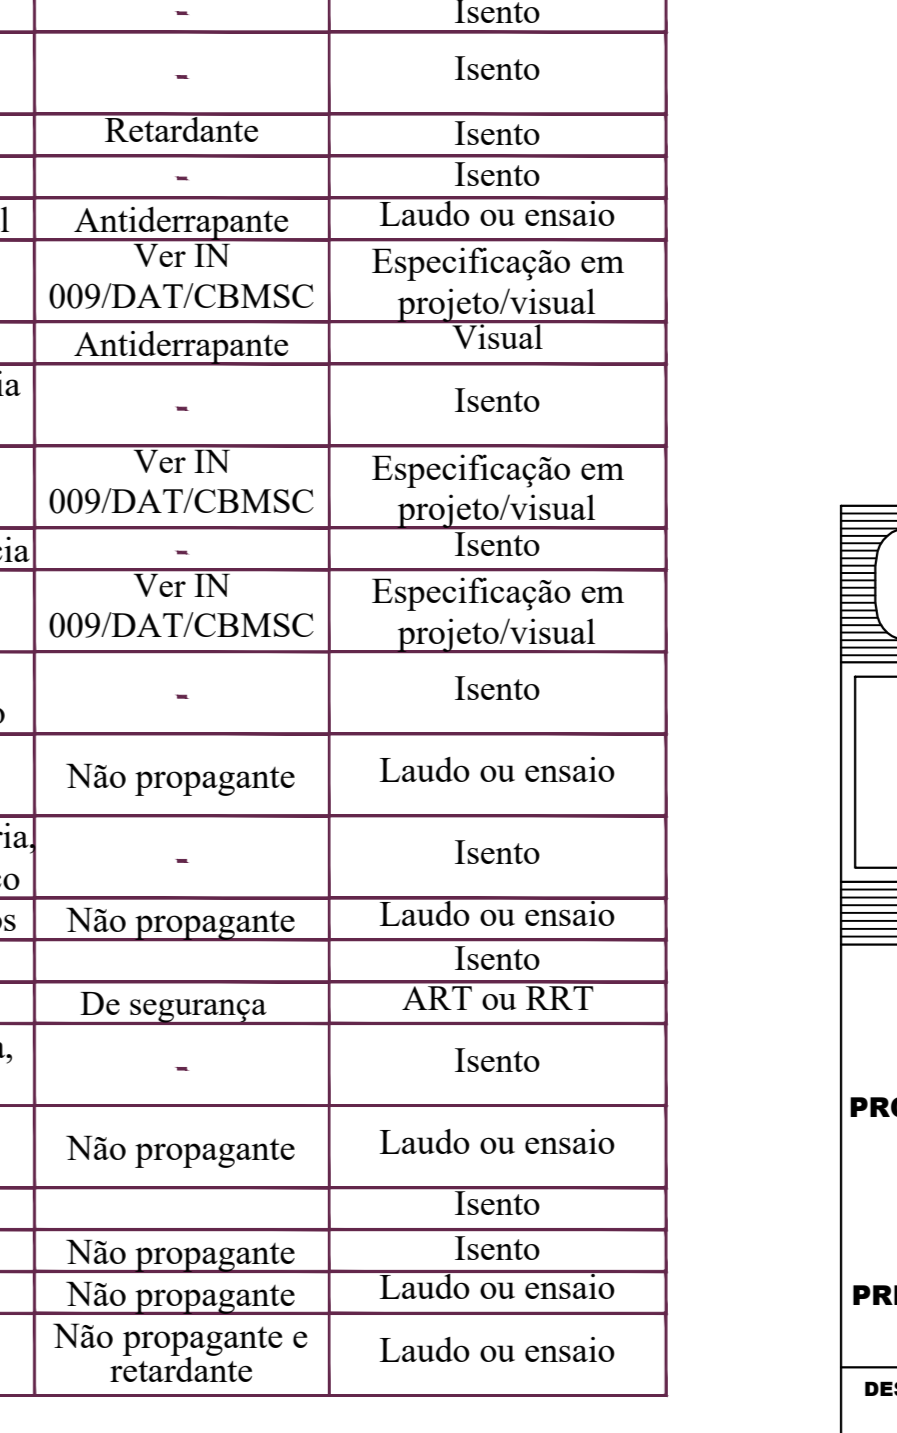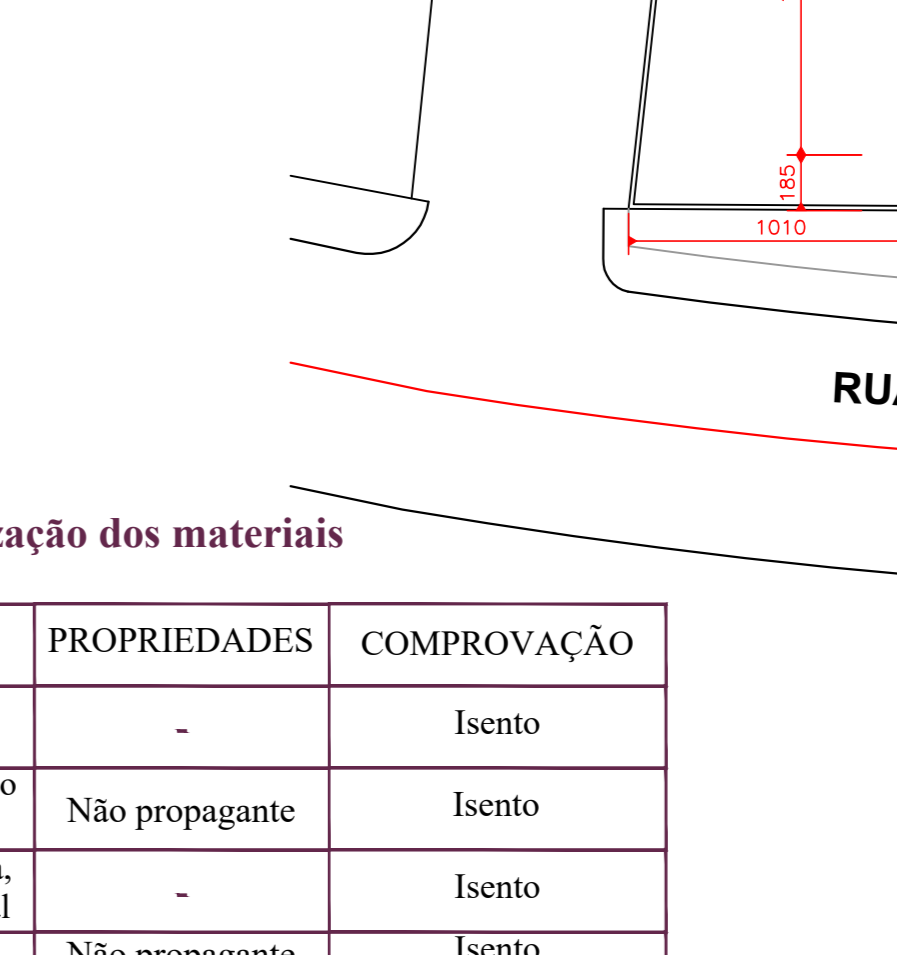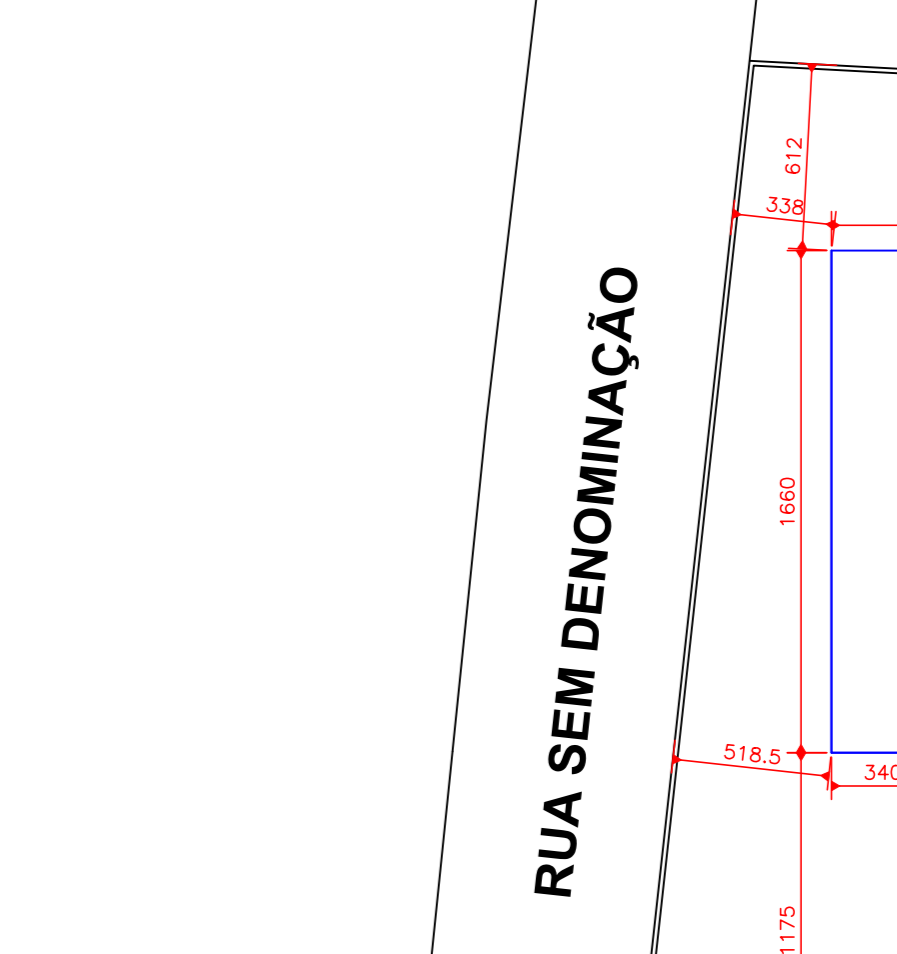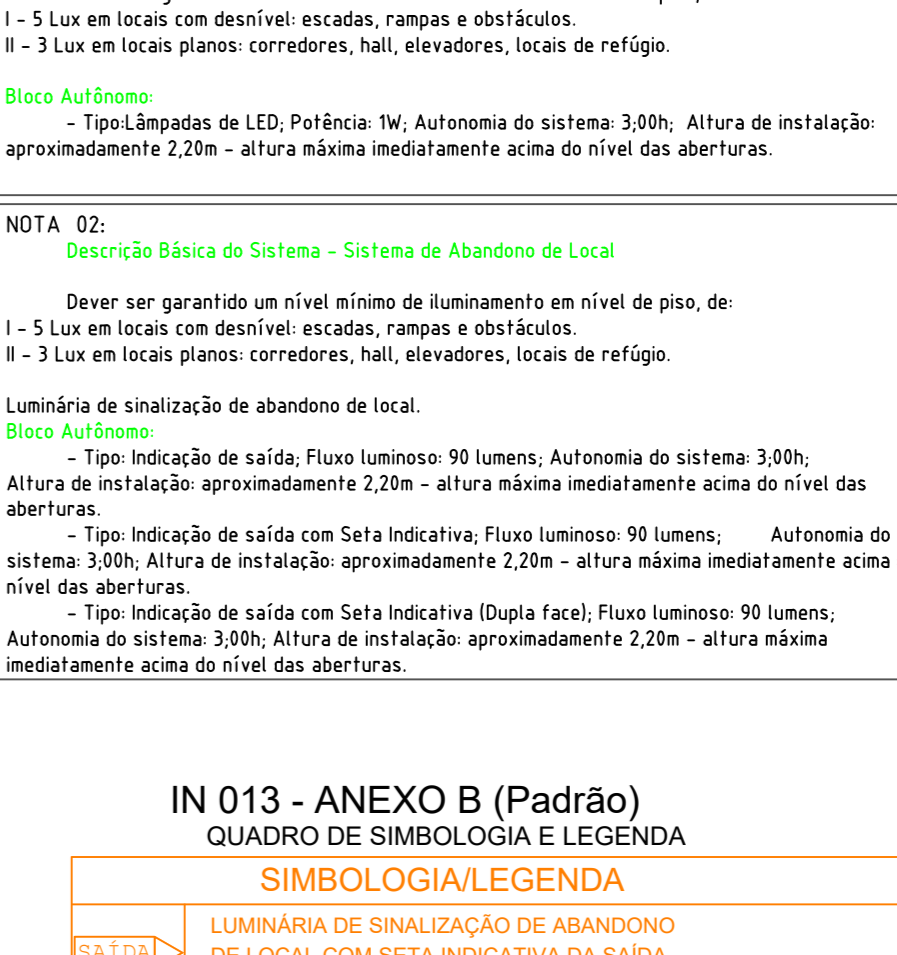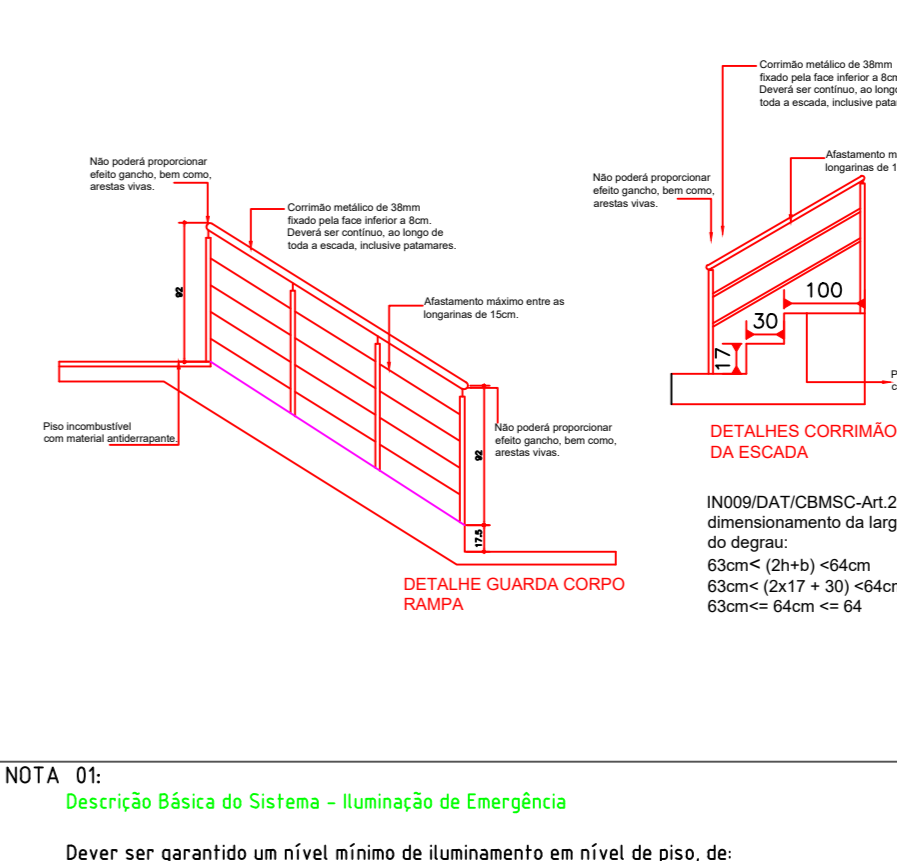

NOTA 05:
Conferir NBR 13038 em relação a classificação do risco de incêndio, a princípio, as ocupações dos níveis serão distribuídas da seguinte forma:
1 - RISCO LEVE - para ocupação tipo escolar geral.

IN 028/DAT/CBMSC - Brigada de Incêndio

Seção III
Critérios de Dimensionamento


Art. 10. A composição da quantidade brigadistas particulares é determinada pelas Tabelas 1 e 2 do Anexo B, devendo ser apresentado seu dimensionamento na vistoria de funcionamento.

Tabela 1 - Dimensionamento de Brigadistas Particulares Para Ocupações em Geral			

Art. 11. Para o dimensionamento de brigadistas voluntários adotam-se os seguintes critérios:
I - para os locais com ocupação de reunião de público sem concentração de público, reunião de público com concentração de público, escolar geral e escolar diferenciada, até uma população fixa de 10 pessoas não são necessários brigadistas voluntários, sendo que acima de 10 o cálculo da quantidade de brigadistas será de 2% da população fixa do imóvel;
II - para as demais ocupações não previstas no inciso anterior, com população fixa de até 20 pessoas, está isento brigadista voluntário, sendo que acima de 20 o cálculo da quantidade de brigadistas será de 2% da população fixa do imóvel.

Parágrafo único:
Adota-se como critério de arredondamento o primeiro número inteiro superior.

O presente imóvel apresenta como população fixa de 108 pessoas e lotação máxima total de 329 pessoas, não havendo necessidade de brigadistas.

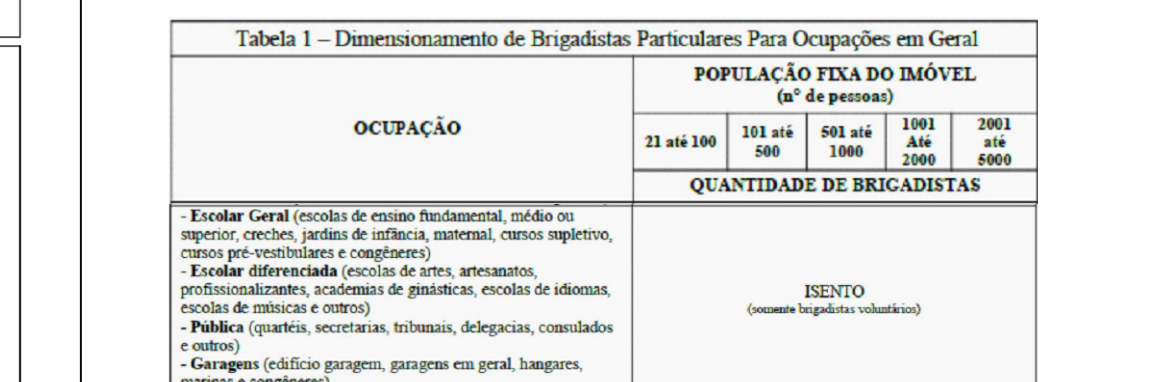

PLANTA DE SITUAÇÃO E LOCAÇÃO
Escala 1/250

AMURES ASSOCIAÇÃO DE MUNICÍPIOS DA REGIÃO SERRANA

PREFEITURA MUNICIPAL DE CORREIA PINTO - SC


ASSESSORIA TÉCNICA OBRA: Creche do Bairro Pereira Alves

PROJETO: David Pacheco Antunes Eng. Civil - CREA 13274-A


PREFEITO: Celso Rogério Alves Ribeiro

Área Total: 621,49m²
Localização: Rua Hermelino Arruda Filho

DESENHO: Matheus L. Casagrande Escala: Indicada DATA: 10/2019

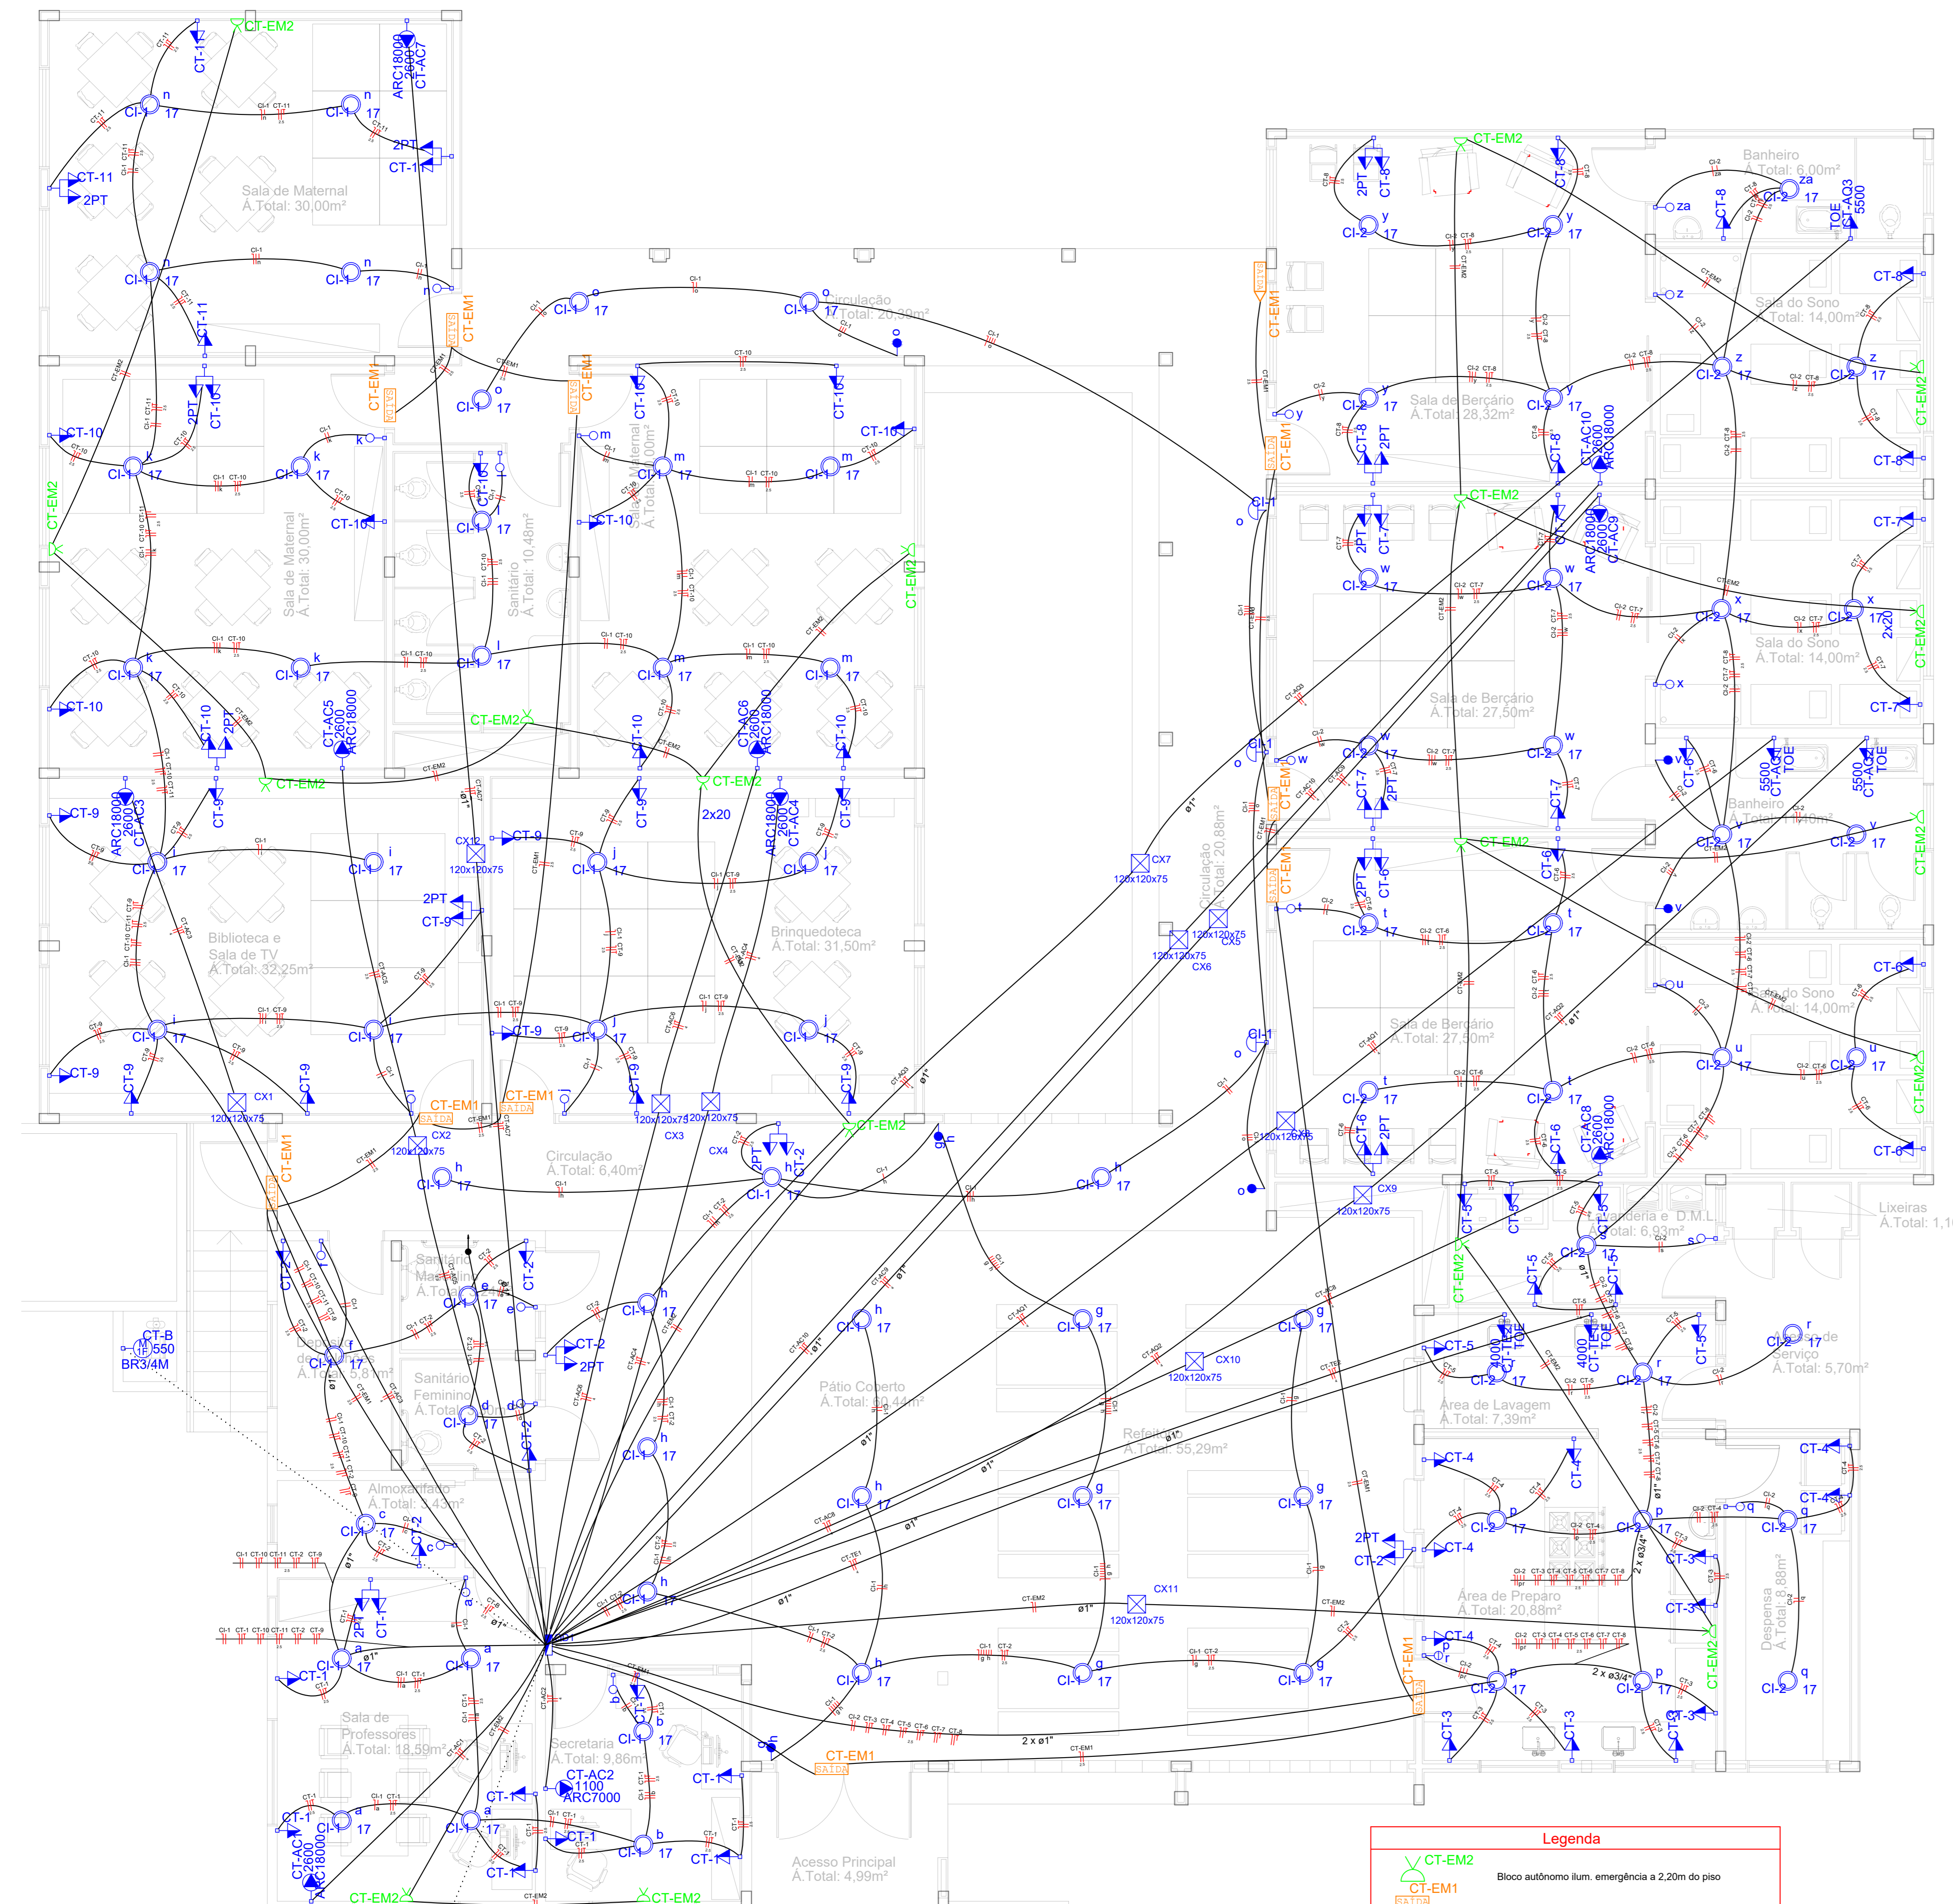

QD1 (Quadro de Distribuição de Circuitos)

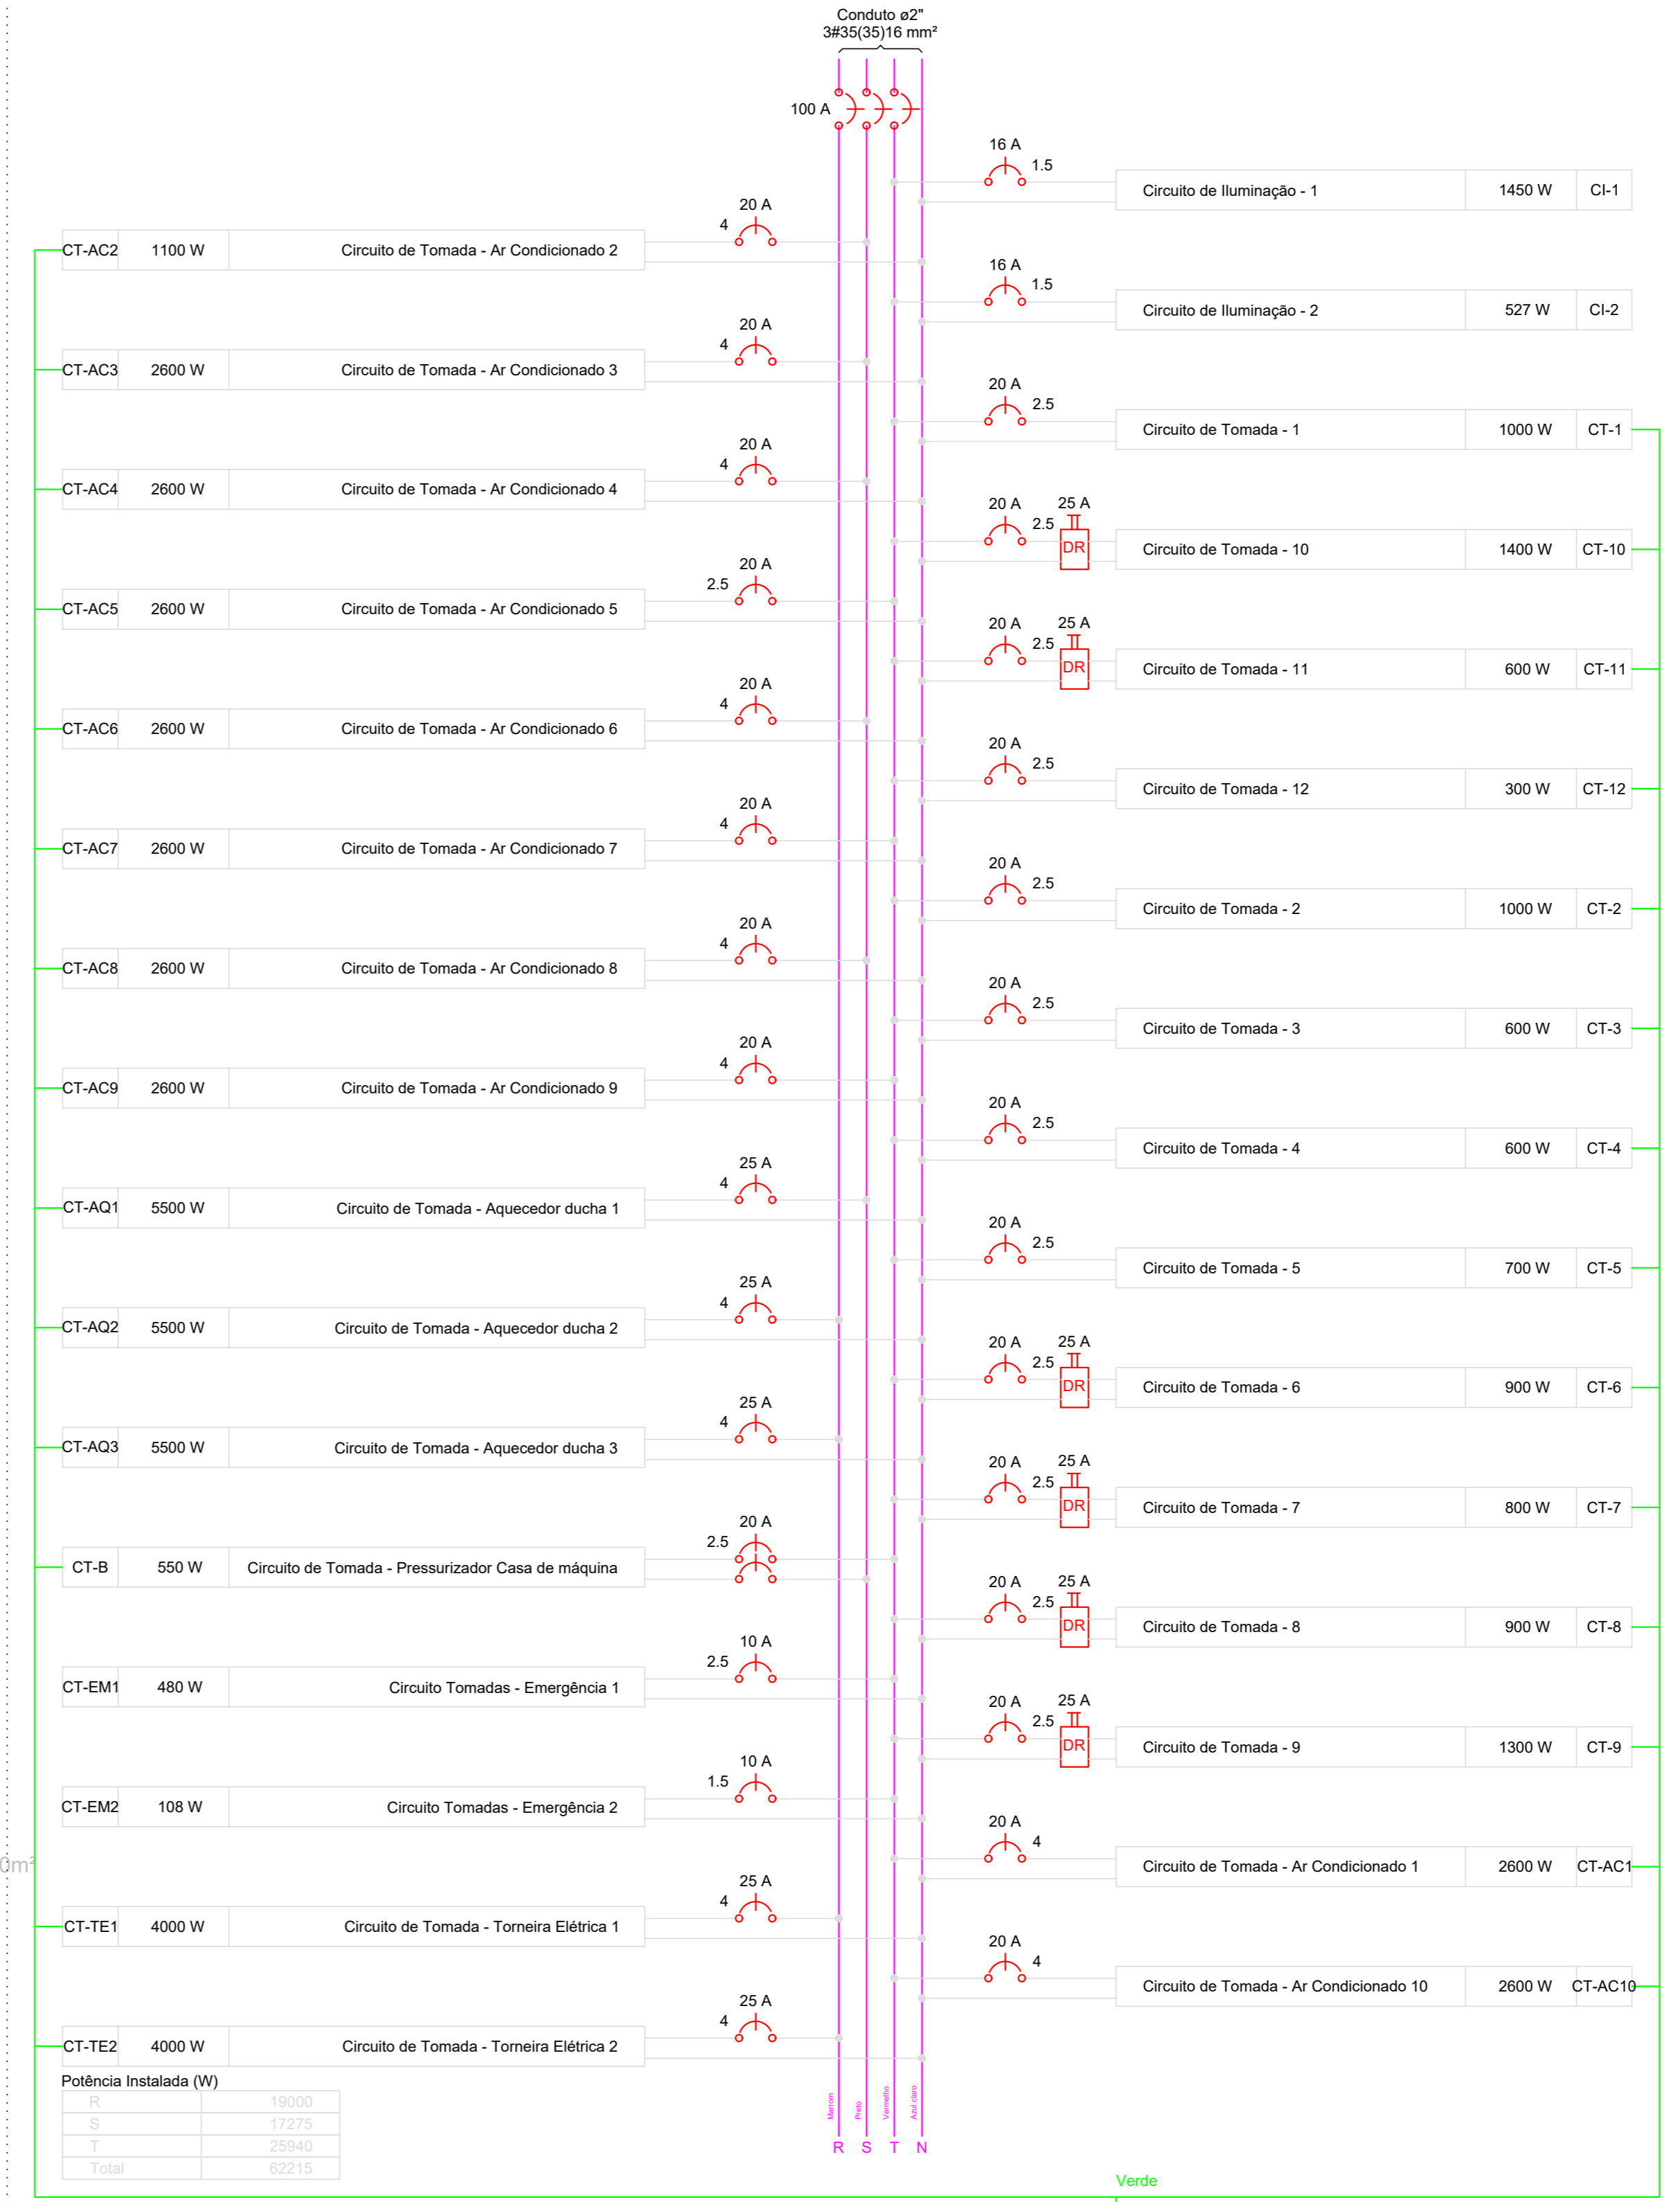

QD1 (Quadro de Distribuição de Circuitos)

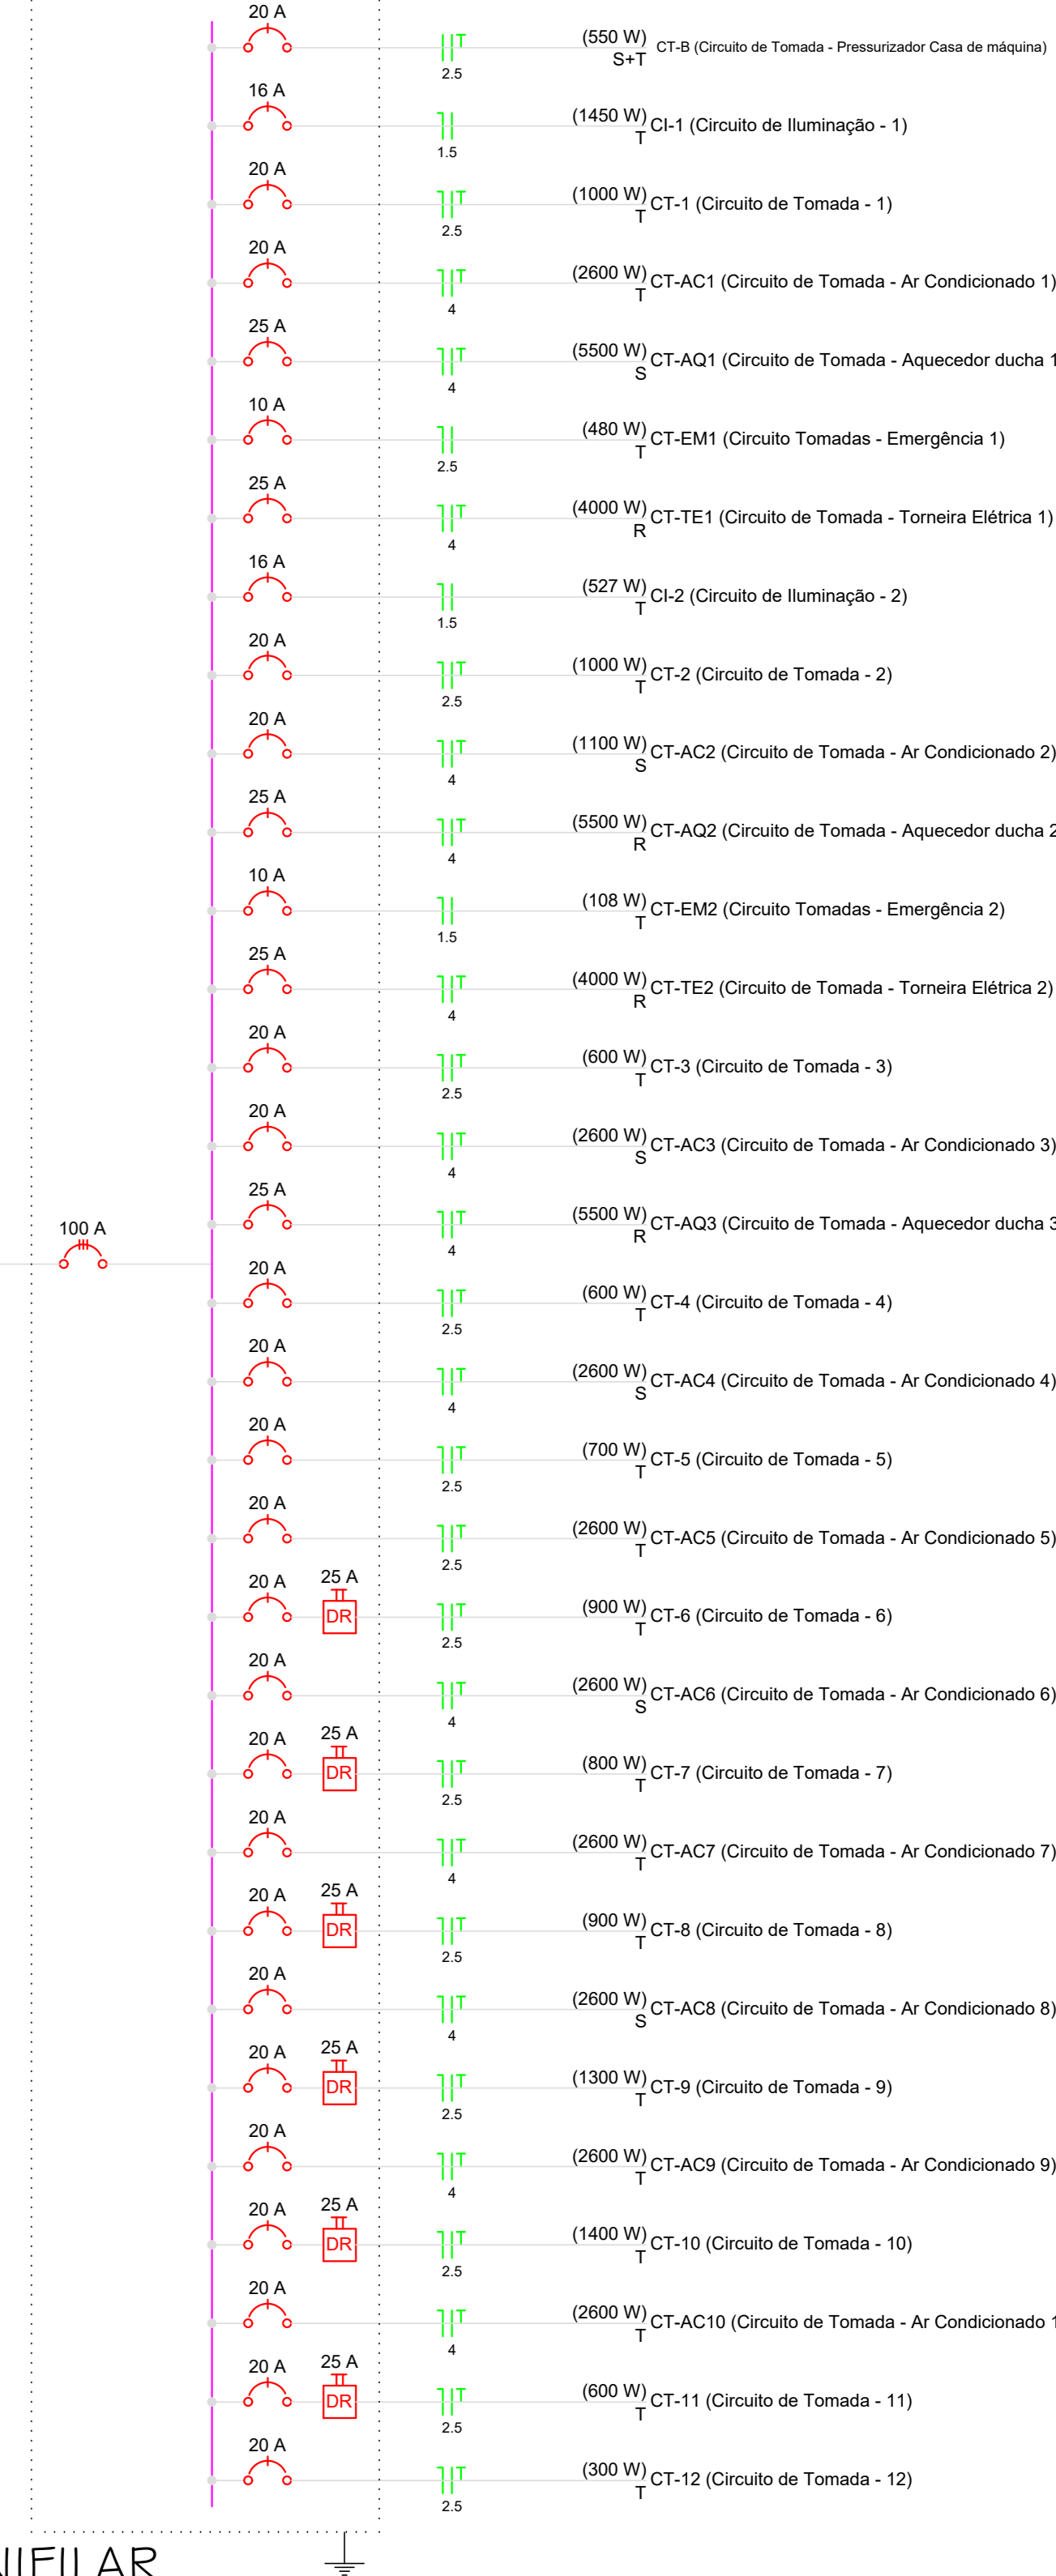


DIAGRAMA UNIFILAR sem escala

DIAGRAMA MULTIFILAR sem escala

Quadro de Demanda (QD1)

Tipo de carga	Potência instalada (KVA)	Fator de demanda (%)	Demanda (KVA)
Iluminação e TUG's (Casas e Apartamentos)	15,58	37,4	5,84
Uso específico	54,84	100	54,84
TOTAL	70,42	100	70,42

Quadro de Cargas (QM1)


Circuito	Descrição	Esquema	V (V)	Pol. total (W)	Pol. total (VA)	Fases	Prot. - R (W)	Prot. - S (W)	Prot. - T (W)	Seção (mm²)	Dist. (m)
QD1	Quadro de Distribuição de Circuitos	F-N+T	380/220	70422	62215	R+S+T	19000	17275	25940	35	100,0
TOTAL				70422	62215	R+S+T	19000	17275	25940		

Legenda das indicações

- 120x120x75 PVC - loto (ref Cemar) - 120x120x75 mm
- TOE Tomada - uso específico - Aquecedor versátil - 5500W
- BR34M Tomada - uso específico - Bomba recircula - 34cv monofásico
- ARC1800 Tomada - uso específico - Condicionador de ar 18000BTU
- ARC7000 Tomada - uso específico - Condicionador de ar 7000BTU
- 2PT Tomada redeonda - 2P+T 10A (2) - média

NOTA

Térreo Escala 1/50

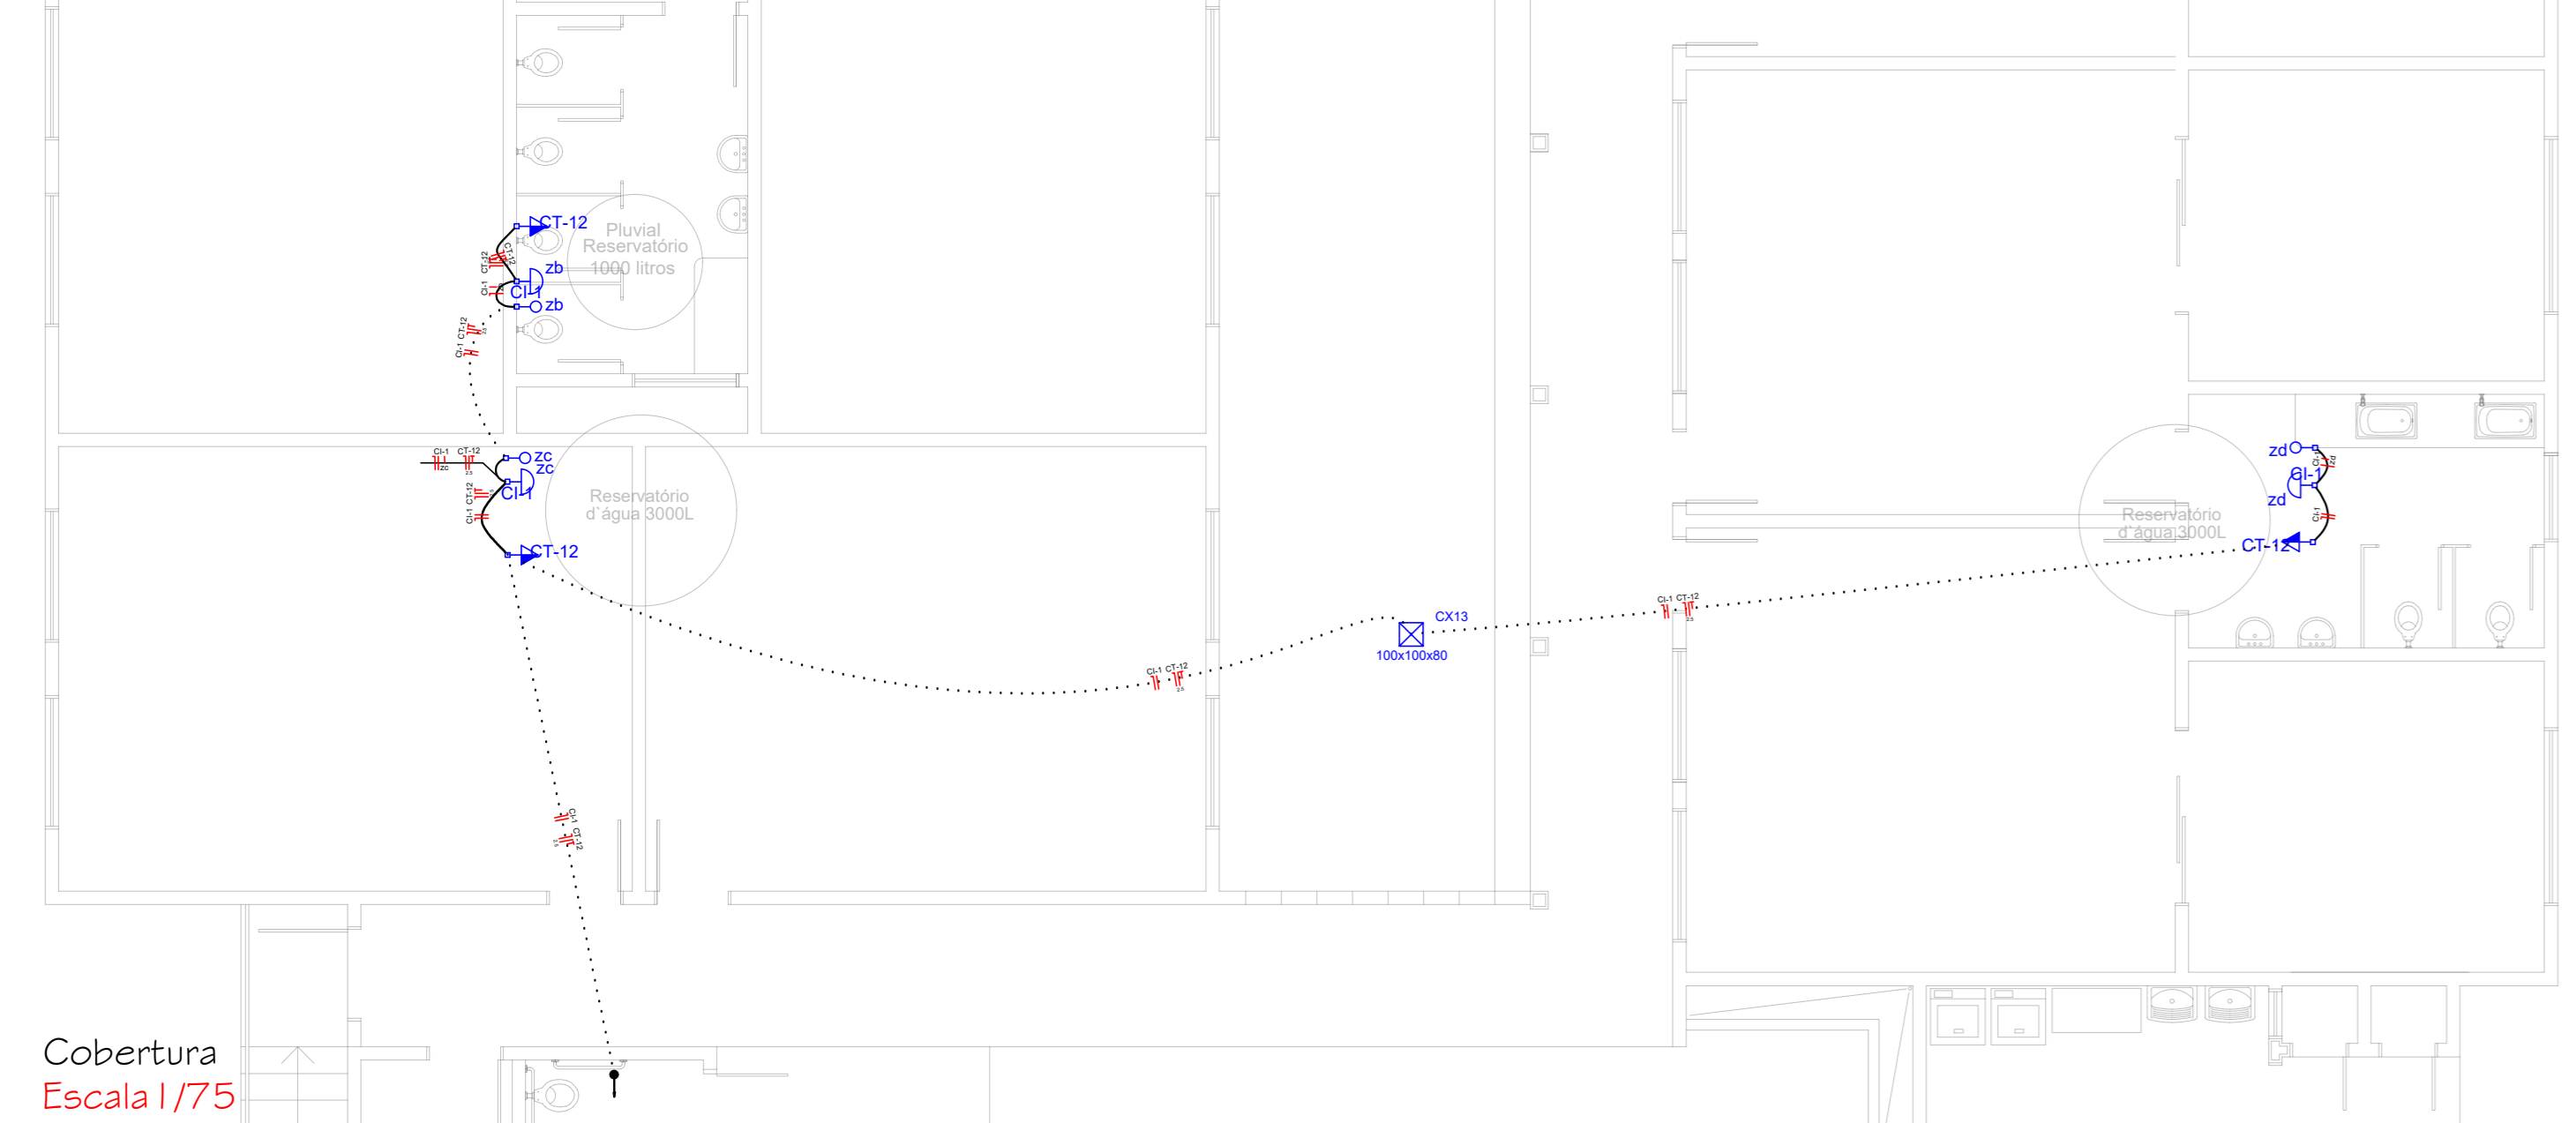


Cobertura Escala 1/75

Legenda

- CT-EM2 Blioz autônomo lum. emergência a 2,20m do piso
- CT-EM1 Blioz autônomo sinal. emergência a 2,20m do piso
- 120x120x75 Caixa de passagem de sobrepelo no teto
- Entrada de serviço aérea
- Interruptor paralelo 1 tecla - 1,10m do piso
- Interruptor paralelo 2 teclas - 1,10m do piso
- Interruptor simples 1 tecla - 1,10m do piso
- Interruptor simples 2 teclas - 1,10m do piso
- Luminária pl lâmp. incand. comum - parede
- Lâmpada Led 17W Par 38
- Ponto 2P+T a 0,30m do piso
- Ponto 2P+T a 1,10m do piso
- Quadro de distribuição - embutir a 1,50m do piso
- Quadro de medição embutir a 1,50m do piso
- Tomada hexagonal (NBR 14136) - 2P+T 10 A a 1,10m do piso
- Tomada hexagonal (NBR 14136) - 2P+T 20 A a 1,10m do piso
- Tomada hexagonal (NBR 14136) - 2P+T 20 A a 2,20m do piso
- Tomada universal (2P+T) a 1,10m do piso
- Dejuntor
- Aterramento
- Cabo condutos dentro dos eletrodutos
- Cabo NEUTRO
- Cabo FASE
- Cabo TERRA
- Cabo RETORNO
- Eletroduto comum
- Eletroduto enterrado(subterrâneo)

Quadro de Cargas (QD1)

Circuito	Descrição	Esquema	V (V)	Pol. total (W)	Pol. total (VA)	Fases	Prot. - R (W)	Prot. - S (W)	Prot. - T (W)	Seção (mm²)	Dist. (m)
CI-1	Circuito de Iluminação - 1	F-N	220	50	50	1	50	0	0	1,5	16,0
a				68	68	1	68	0	0	1,5	16,0
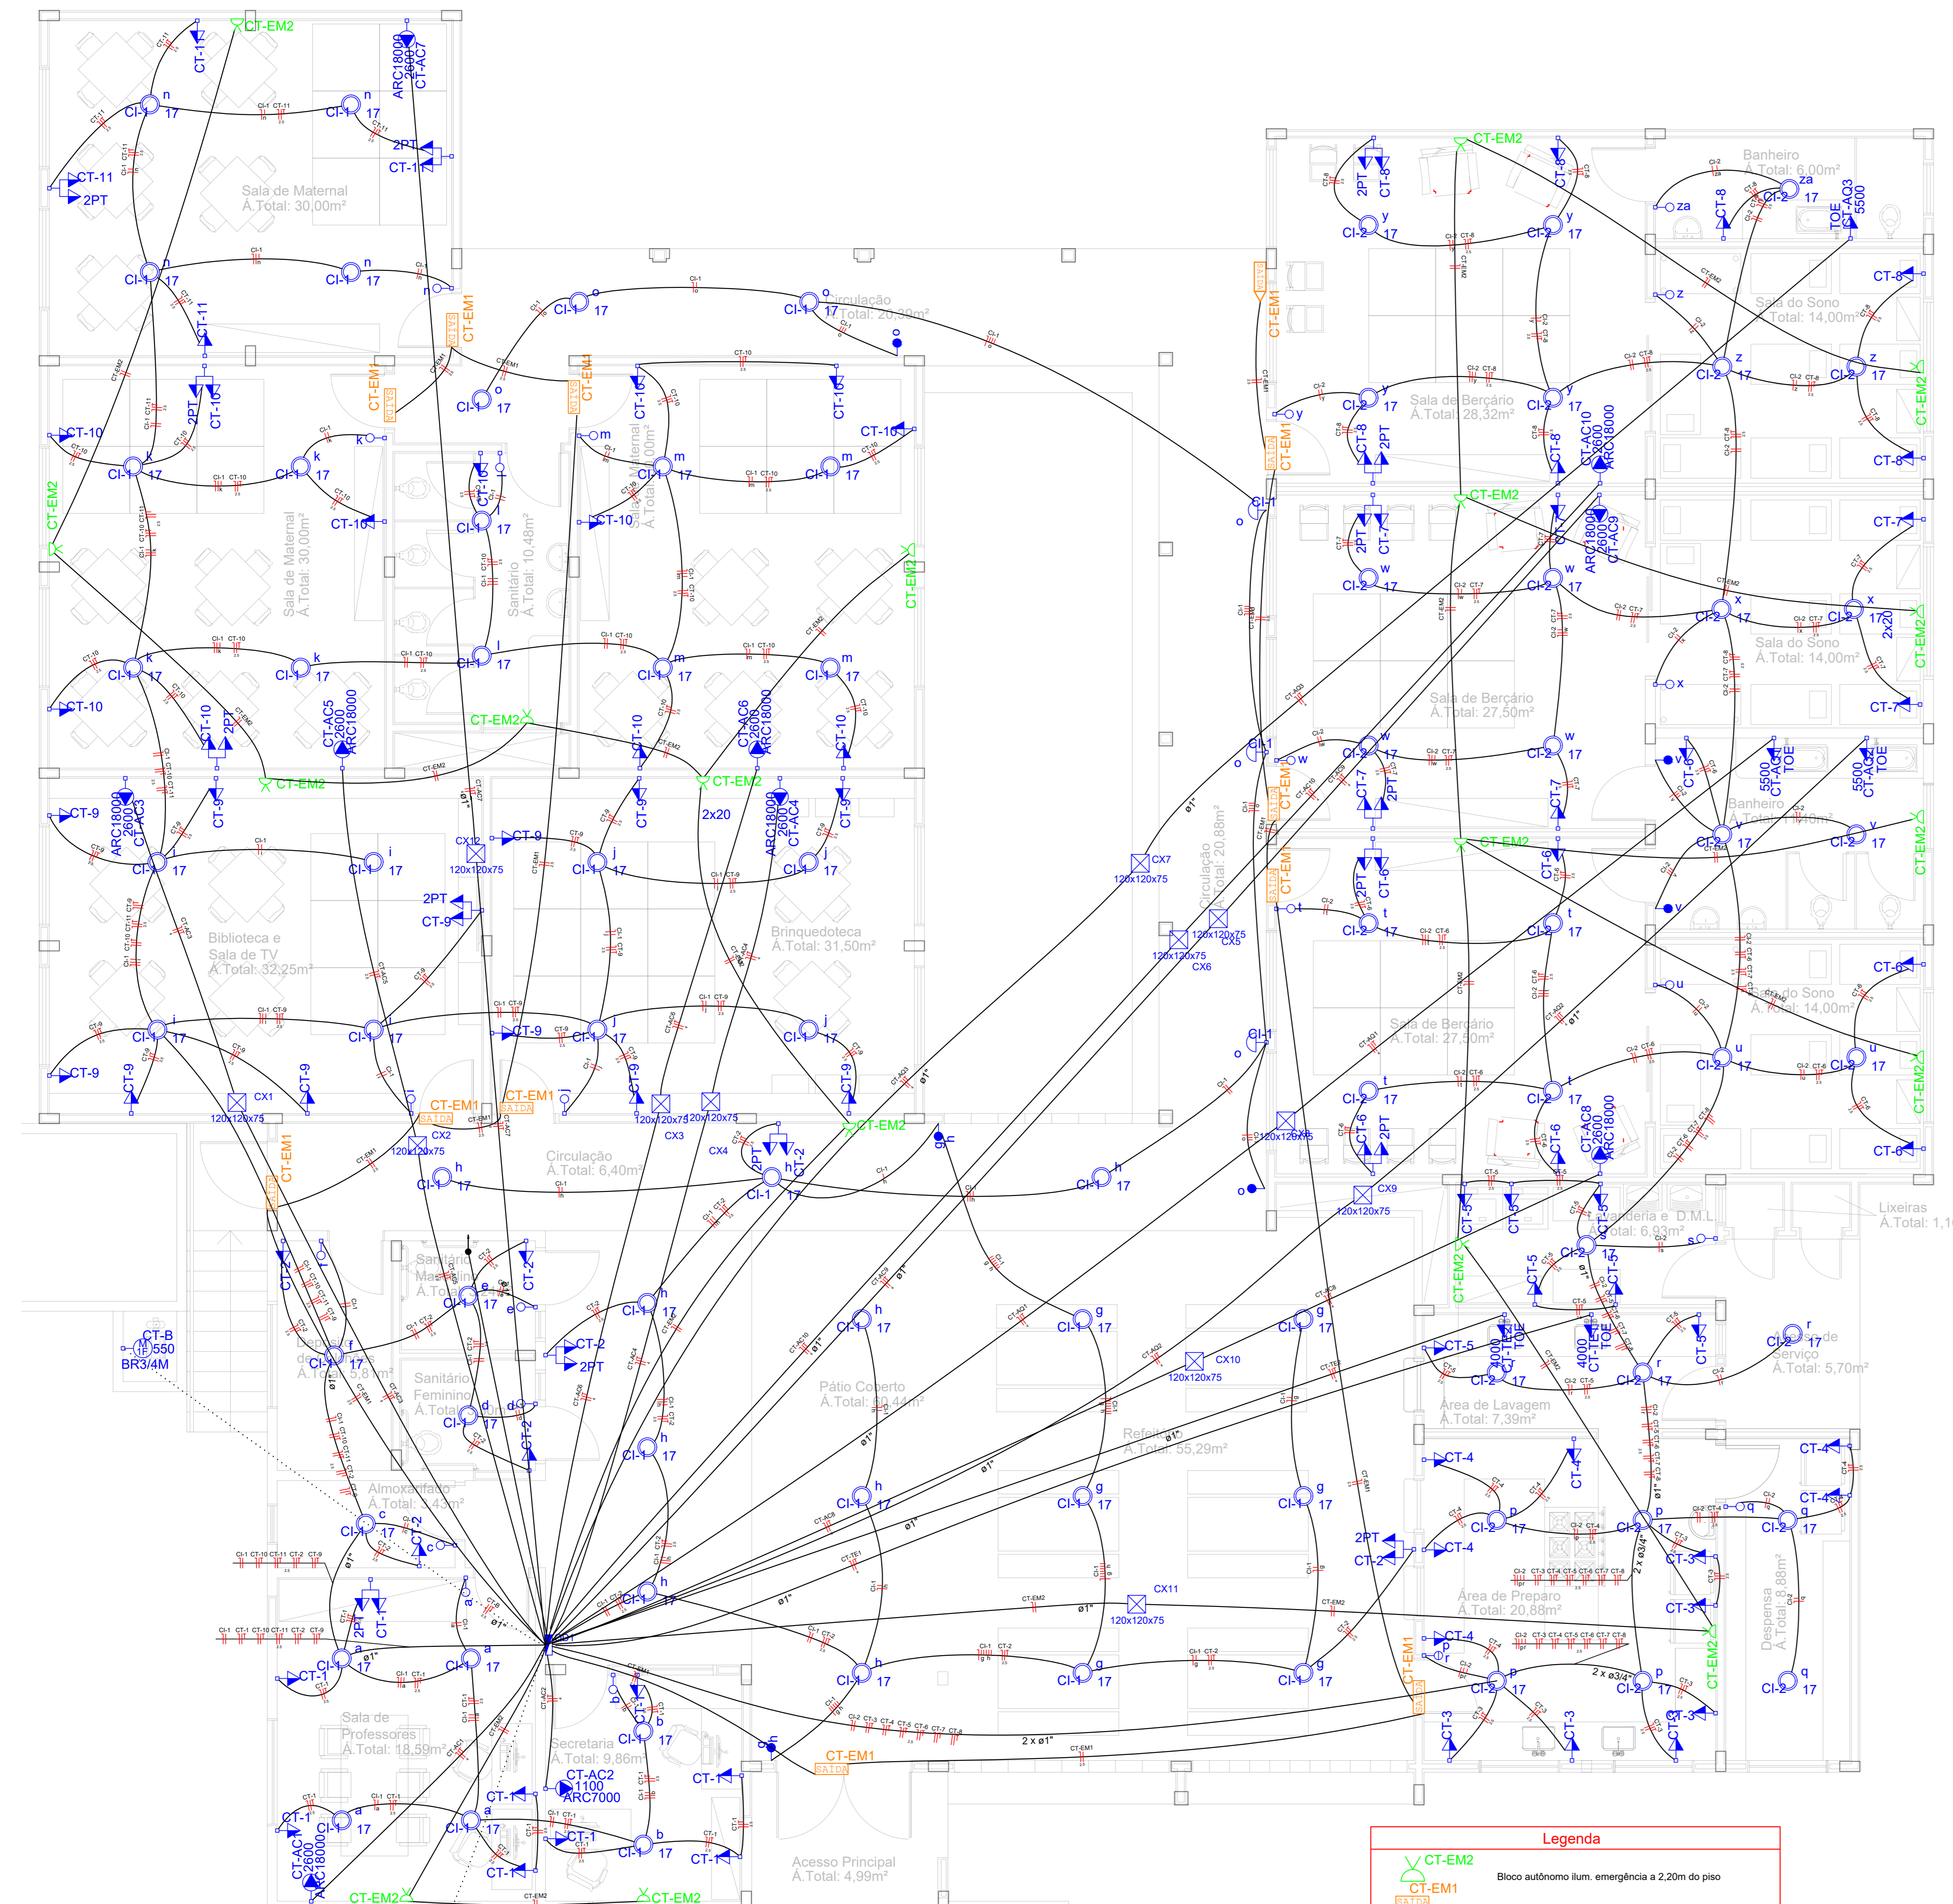

QD1 (Quadro de Distribuição de Circuitos)

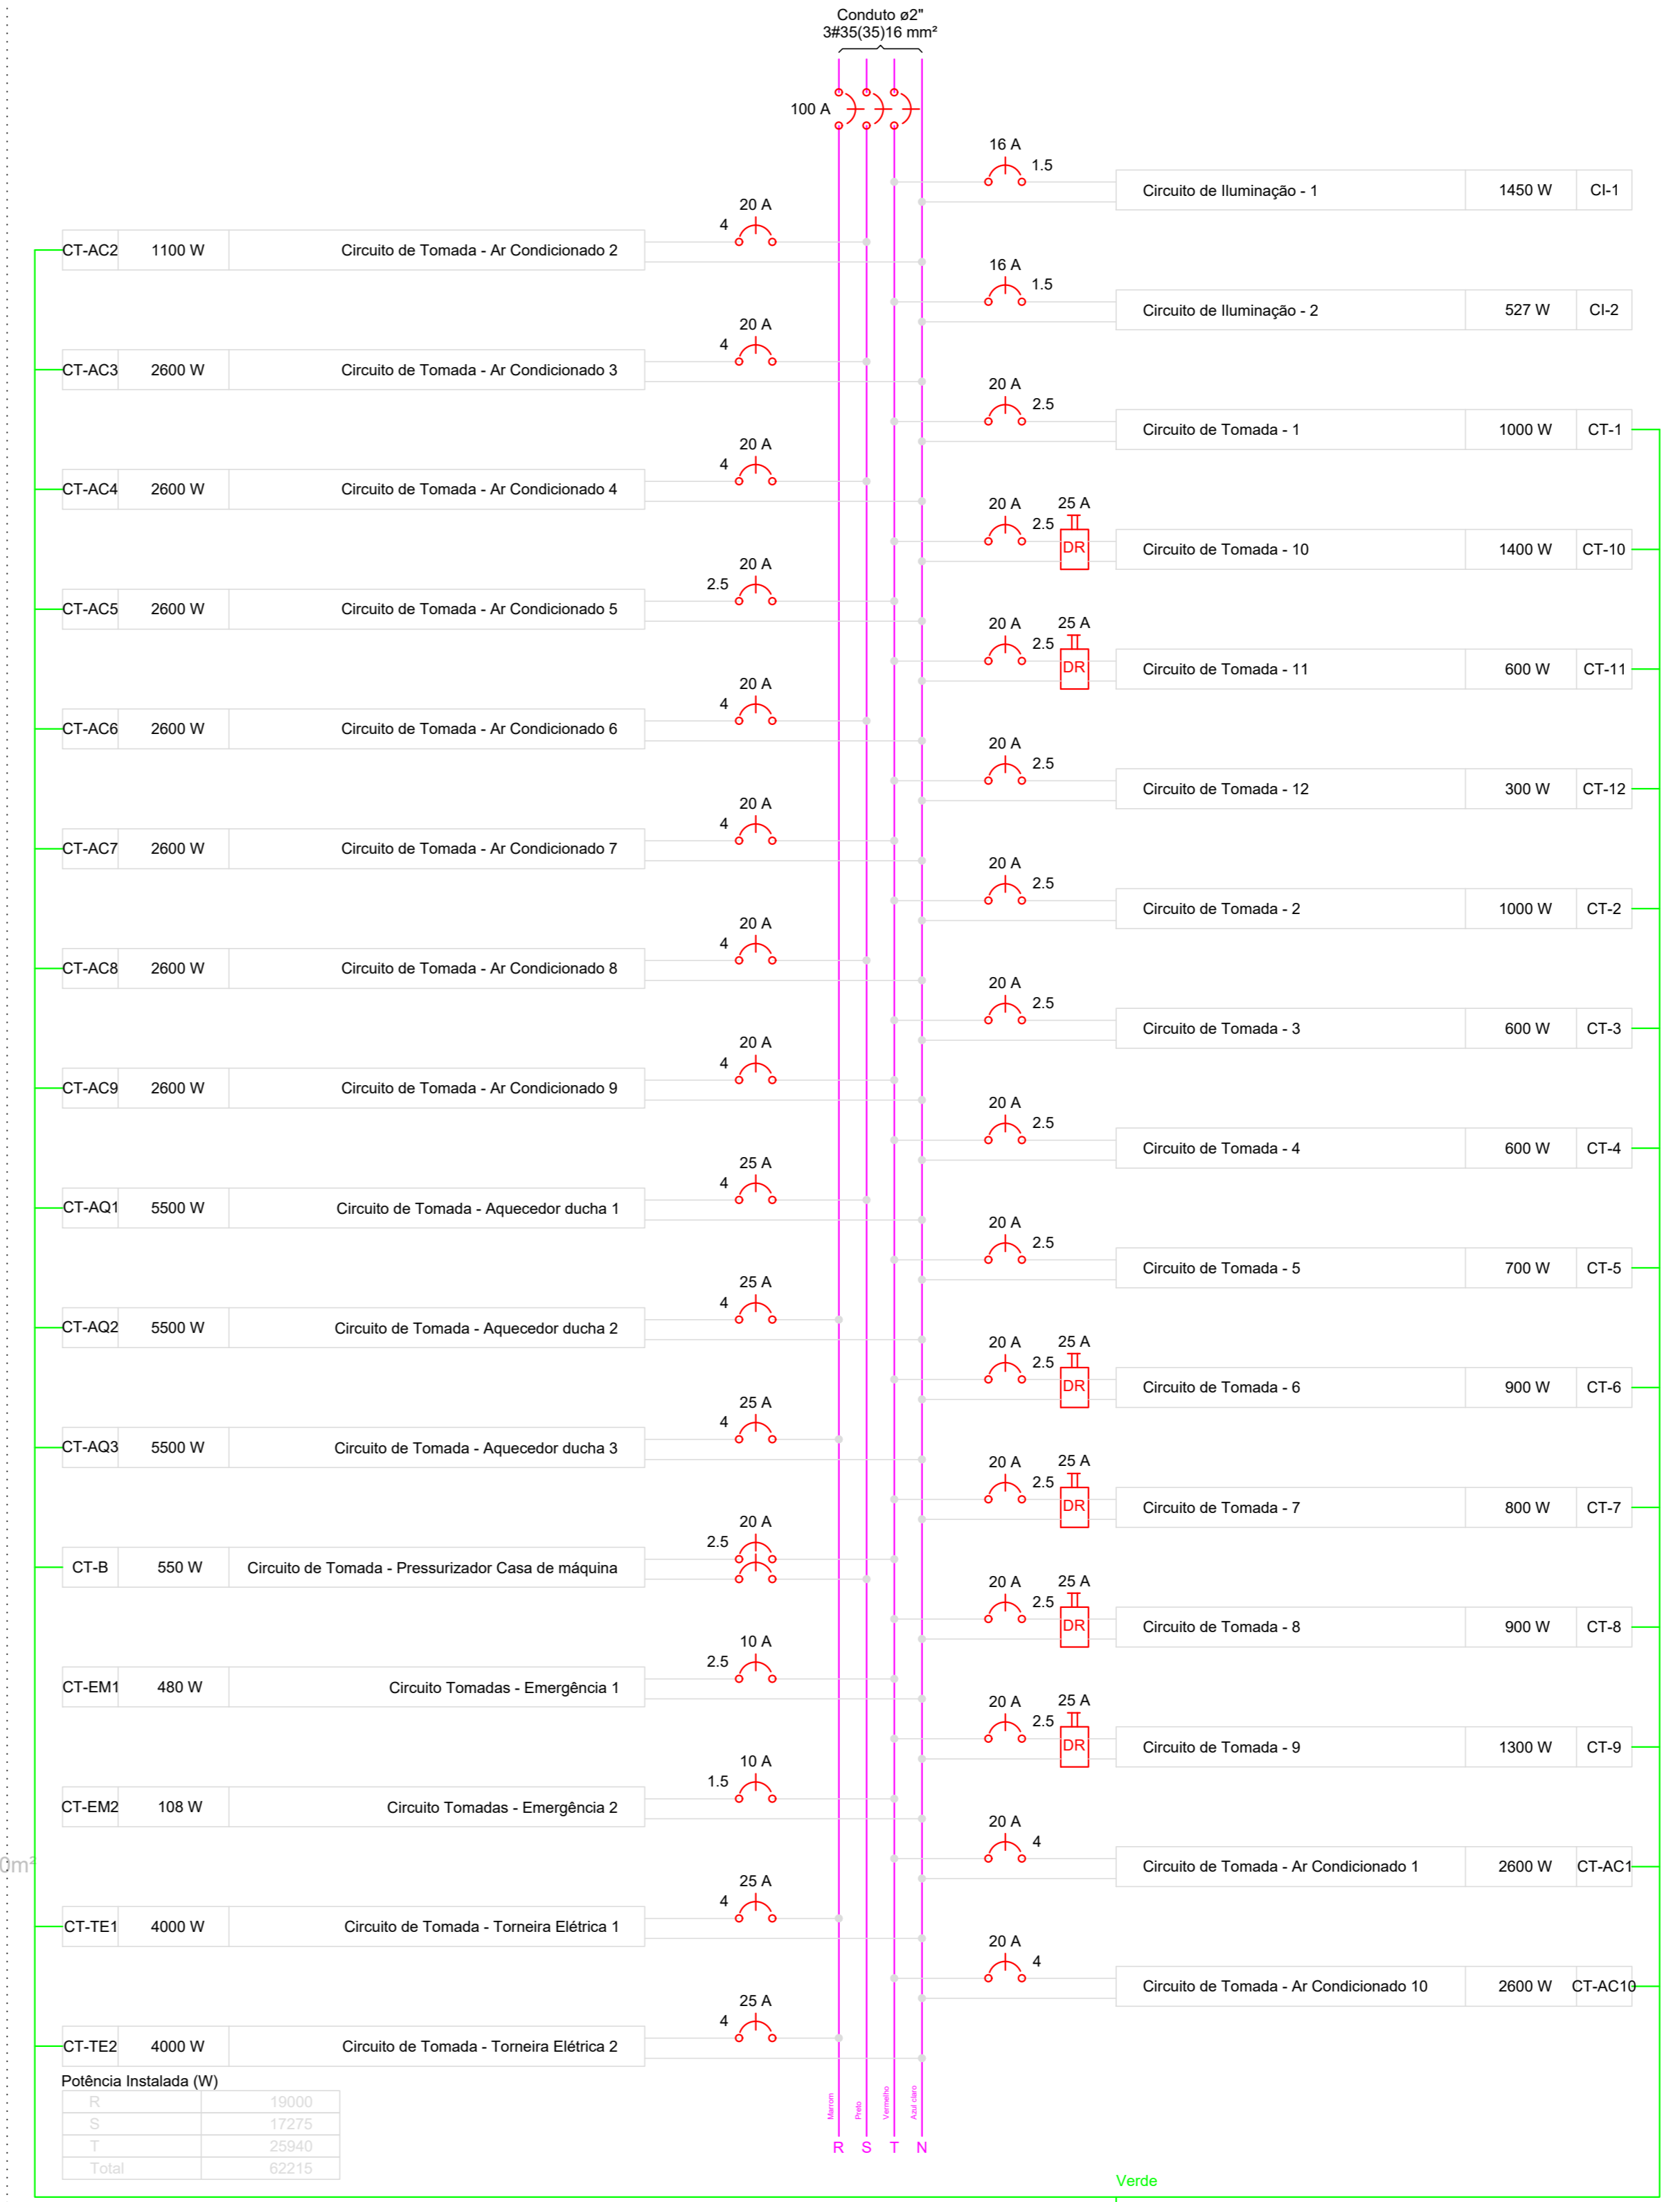


DIAGRAMA MULTIFILAR sem escala

QD1 (Quadro de Distribuição de Circuitos)

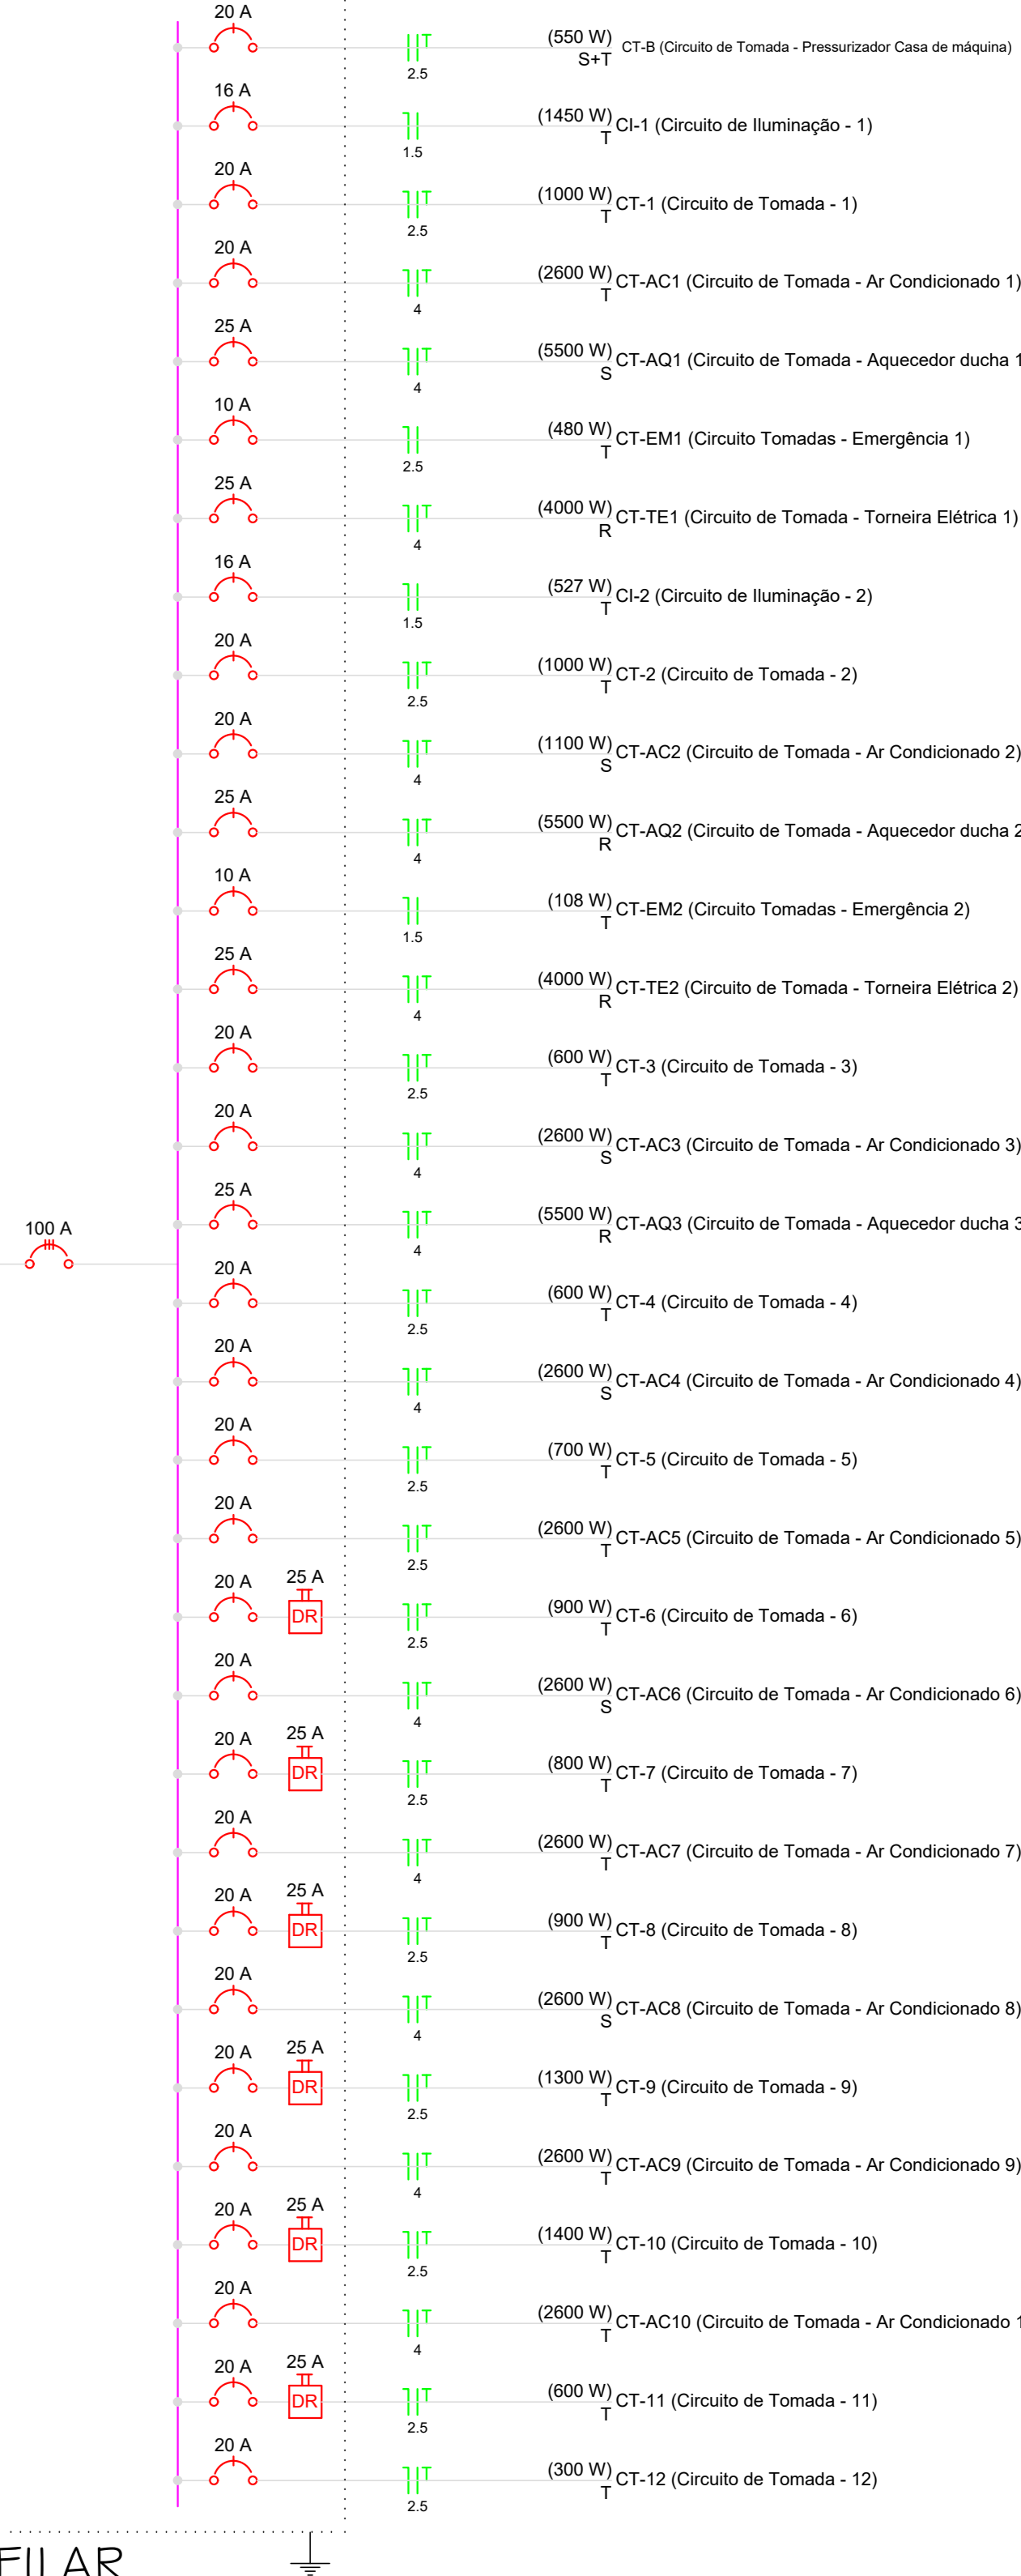


DIAGRAMA UNIFILAR sem escala

Quadro de Demanda (QD1)

Tipo de carga	Potência Instalada (KVA)	Fator de demanda (%)	Demanda (KVA)
Iluminação e TUG's (Casas e Apartamentos)	15,58	37,4	5,84
Uso específico	54,84	100	54,84
TOTAL	70,42	100	58,58

Quadro de Cargas (QM1)

Circuito	Descrição	Esquema	V (V)	Pol. total (W)	Pol. total (VA)	Fases	Prot. - R (W)	Prot. - S (W)	Prot. - T (W)	Seção (mm²)	Dij (A)
QD1	Quadro de Distribuição de Circuitos	3F+N+T	380/220 V	70422	62215	R+S+T	19000	17275	25940	35	100,0
TOTAL				70422	62215	R+S+T	19000	17275	25940		

Legenda das indicações

- 120x120x75 PVC - loto (ref. Cemar) - 120x120x75 mm
- TOE Tomada - uso específico - Aquecedor versátil - 5500W
- BR34M Tomada - uso específico - Bomba recarregável - 34Vcc monofásico
- ARC18000 Tomada - uso específico - Condicionador de ar 18000BTU
- ARC7000 Tomada - uso específico - Condicionador de ar 7000BTU
- 2PT Tomada redeonda - 2P+T 10A (2) - média

NOTA

Este projeto foi elaborado com o auxílio do software AutoCAD 2014 e o sistema de unidades métricas.

Legenda

- CT-EM2 Blioz autônomo ilum. emergência a 2,20m do piso
- CT-EM1 Blioz autônomo sinal. emergência a 2,20m do piso
- 120x120x75 Caixa de passagem de sobrepor no teto
- Entrada de serviço aérea
- Interruptor paralelo 1 tecla - 1,10m do piso
- Interruptor paralelo 2 teclas - 1,10m do piso
- Interruptor simples 1 tecla - 1,10m do piso
- Interruptor simples 2 teclas - 1,10m do piso
- Luminária pl lâmp. incand. comum - parede
- Lâmpada Led 17W Par 38
- Ponto 2P+T a 0,30m do piso
- Ponto 2P+T a 1,10m do piso
- Quadro de distribuição - embutir a 1,50m do piso
- Quadro de medição embutir a 1,50m do piso
- Tomada hexagonal (NBR 14136) - 2P+T 10 A a 1,10m do piso
- Tomada hexagonal (NBR 14136) - 2P+T 20 A a 1,10m do piso
- Tomada hexagonal (NBR 14136) - 2P+T 20 A a 2,20m do piso
- Tomada universal (2P+T) a 1,10m do piso
- Dejuntor
- Aterramento
- Cabo condões dentro dos eletrodutos
- Cabo NEUTRO
- Cabo FASE
- Cabo TERRA
- Cabo RETORNO
- Eletroduto comum
- Eletroduto enterrado(subterrâneo)

Quadro de Cargas (QD1)

Circuito	Descrição	Esquema	V (V)	Pol. total (W)	Pol. total (VA)	Fases	Prot. - R (W)	Prot. - S (W)	Prot. - T (W)	Seção (mm²)	Dij (A)
CI-1	Circuito de Iluminação - 1	F-N	220 V	50	2900	1450 T			1450	1,5	16,0
a				6	336	68 T			68	1,5	17,0
b				2	68	34 T			34	1,5	17,0
c				1	34	17 T			17	1,5	17,0
d				1	34	17 T			17	1,5	17,0
e				1	34	17 T			17	1,5	17,0
f				1	34	17 T			17	1,5	17,0
g				6	304	102 T			102	1,5	17,0
h				6	306	102 T			102	1,5	17,0
i				4	136	68 T			68	1,5	17,0
j				4	136	68 T			68	1,5	17,0
k				4	136	68 T			68	1,5	17,0
l				2	68	34 T			34	1,5	17,0
m				4	136	68 T			68	1,5	17,0
n				4	136	68 T			68	1,5	17,0
o				3	402	351 T			351	1,5	17,0
p				1	100	100 T			100	1,5	17,0
qs				1	100	100 T			100	1,5	17,0
z				1	100	100 T			100	1,5	17,0
z8				1	100	100 T			100	1,5	17,0
CI-2	Circuito de Iluminação - 2	F-N	220 V	31	1054	527 T			527	1,5	16,0
a				4	136	68 T			68	1,5	16,0
b				2	68	34 T			34	1,5	16,0
c				3	102	51 T			51	1,5	16,0
d				4	136	68 T			68	1,5	16,0
e				4	136	68 T			68	1,5	16,0
f				3	102	51 T			51	1,5	16,0
g				4	136	68 T			68	1,5	16,0
h				4	136	68 T			68	1,5	16,0
i				2	68	34 T			34	1,5	16,0
j				4	136	68 T			68	1,5	16,0
k				2	68	34 T			34	1,5	16,0
l				4	136	68 T			68	1,5	16,0
m				2	68	34 T			34	1,5	16,0
n				4	136	68 T			68	1,5	16,0
o				4	136	68 T			68	1,5	16,0
p				2	68	34 T			34	1,5	16,0
z				4	136	68 T			68	1,5	16,0
z8				4	136	68 T			68	1,5	16,0
CI-1	Circuito de Tomada - 1	F+N+T	220 V	1	1139	1000 T			1000	2,5	20,0
CI-11	Circuito de Tomada - 11	F+N+T	220 V	6	722	600 T			600	2,5	20,0
CI-12	Circuito de Tomada - 12	F+N+T	220 V	3	333	300 T			300	2,5	20,0
CI-2	Circuito de Tomada - 2	F+N+T	220 V	1	1194	1000 T			1000	2,5	20,0
CI-3	Circuito de Tomada - 3	F+N+T	220 V	6	667	600 T			600	2,5	20,0
CI-5	Circuito de Tomada - 5	F+N+T	220 V	7	778	700 T			700	2,5	20,0
CI-6	Circuito de Tomada - 6	F+N+T	220 V	9	1056	900 T			900	2,5	20,0
CI-7	Circuito de Tomada - 7	F+N+T	220 V	8	844	800 T			800	2,5	20,0
CI-8	Circuito de Tomada - 8	F+N+T	220 V	9	1056	900 T			900	2,5	20,0
CI-9	Circuito de Tomada - 9	F+N+T	220 V	13	1472	1300 T			1300	2,5	20,0
CT-AC1	Circuito de Tomada - Ar Condicionado 1	F+N+T	220 V	1	2889	2600 T			2600	4	20,0
CT-AC10	Circuito de Tomada - Ar Condicionado 10	F+N+T	220 V	1	2889	2600 T			2600	4	20,0
CT-AC2	Circuito de Tomada - Ar Condicionado 2	F+N+T	220 V	1	1922	1700 S		1100	2600	4	20,0
CT-AC3	Circuito de Tomada - Ar Condicionado 3	F+N+T	220 V	1	2889	2600 S		2600	4	20,0	
CT-AC4	Circuito de Tomada - Ar Condicionado 4	F+N+T	220 V	1	2889	2600 S		2600	4	20,0	
CT-AC5	Circuito de Tomada - Ar Condicionado 5	F+N+T	220 V	1	2889	2600 T		2600	2,5	20,0	
CT-AC6	Circuito de Tomada - Ar Condicionado 6	F+N+T	220 V	1	2889	2600 S		2600	2,5	20,0	
CT-AC7	Circuito de Tomada - Ar Condicionado 7	F+N+T	220 V	1	2889	2600 T		2600	4	20,0	
CT-AC8	Circuito de Tomada - Ar Condicionado 8	F+N+T	220 V	1	2889	2600 T		2600	4	20,0	
CT-AC9	Circuito de Tomada - Ar Condicionado 9	F+N+T	220 V	1	2889	2600 T		2600	4	20,0	
CT-AQ1	Circuito de Tomada - Aquecedor ducha 1	F+N+T	220 V	1	5500	5500 S		5500	4	25,0	
CT-AQ2	Circuito de Tomada - Aquecedor ducha 2	F+N+T	220 V	1	5500	5500 S		5500	4	25,0	
CT-AQ3	Circuito de Tomada - Aquecedor ducha 3	F+N+T	220 V	1	5500	5500 S		5500	4	25,0	
CT-B	Circuito de Tomada - Pressurizador Casa de máquina	F+N+T	380 V	1	1116	550 S+T			275	27,5	2,5
CT-EM1	Circuito Tomadas - Emergência 1	F-N	220 V	12	480	480 T			480	2,5	10,0
CT-EM2	Circuito Tomadas - Emergência 2	F-N	220 V	18	108	108 T			108	1,5	10,0
CT-TE1	Circuito de Tomada - Torneira Elétrica 1	F+N+T	220 V	1	5000	4000 R		4000	4	25,0	
CT-TE2	Circuito de Tomada - Torneira Elétrica 2	F+N+T	220 V	1	5000	4000 R		4000	4	25,0	
TOTAL				18 81 12 6 101 1 1 9 2 3	70422	62215	R+S+T	19000	17275	25940	

Térreo Escala 1/50

Cobertura Escala 1/75

AMURES ASSOCIAÇÃO DE MUNICÍPIOS DA REGIÃO SERRANA

PREFEITURA MUNICIPAL DE CORREIA PINTO - SC

ASSESSORIA TÉCNICA **OBRA:**

PROJETO: Eliana Grubler CAU - AT9568

PREFEITO: Celso Rogério Alves Ribeiro


Creche do Bairro Pereira Alves

Projeto Elétrico


Projeto com instalação elétrica completo; Quadro de Cargas e de demanda; Diagrama Unifilar e Multifilar; Legendas, indicações e notas do projeto.

Rua Hermelino Arruda Filho Área: 621,49m²


DESENHO: Mathus L. Casagrande **Escala:** **DATA:** 11/2019

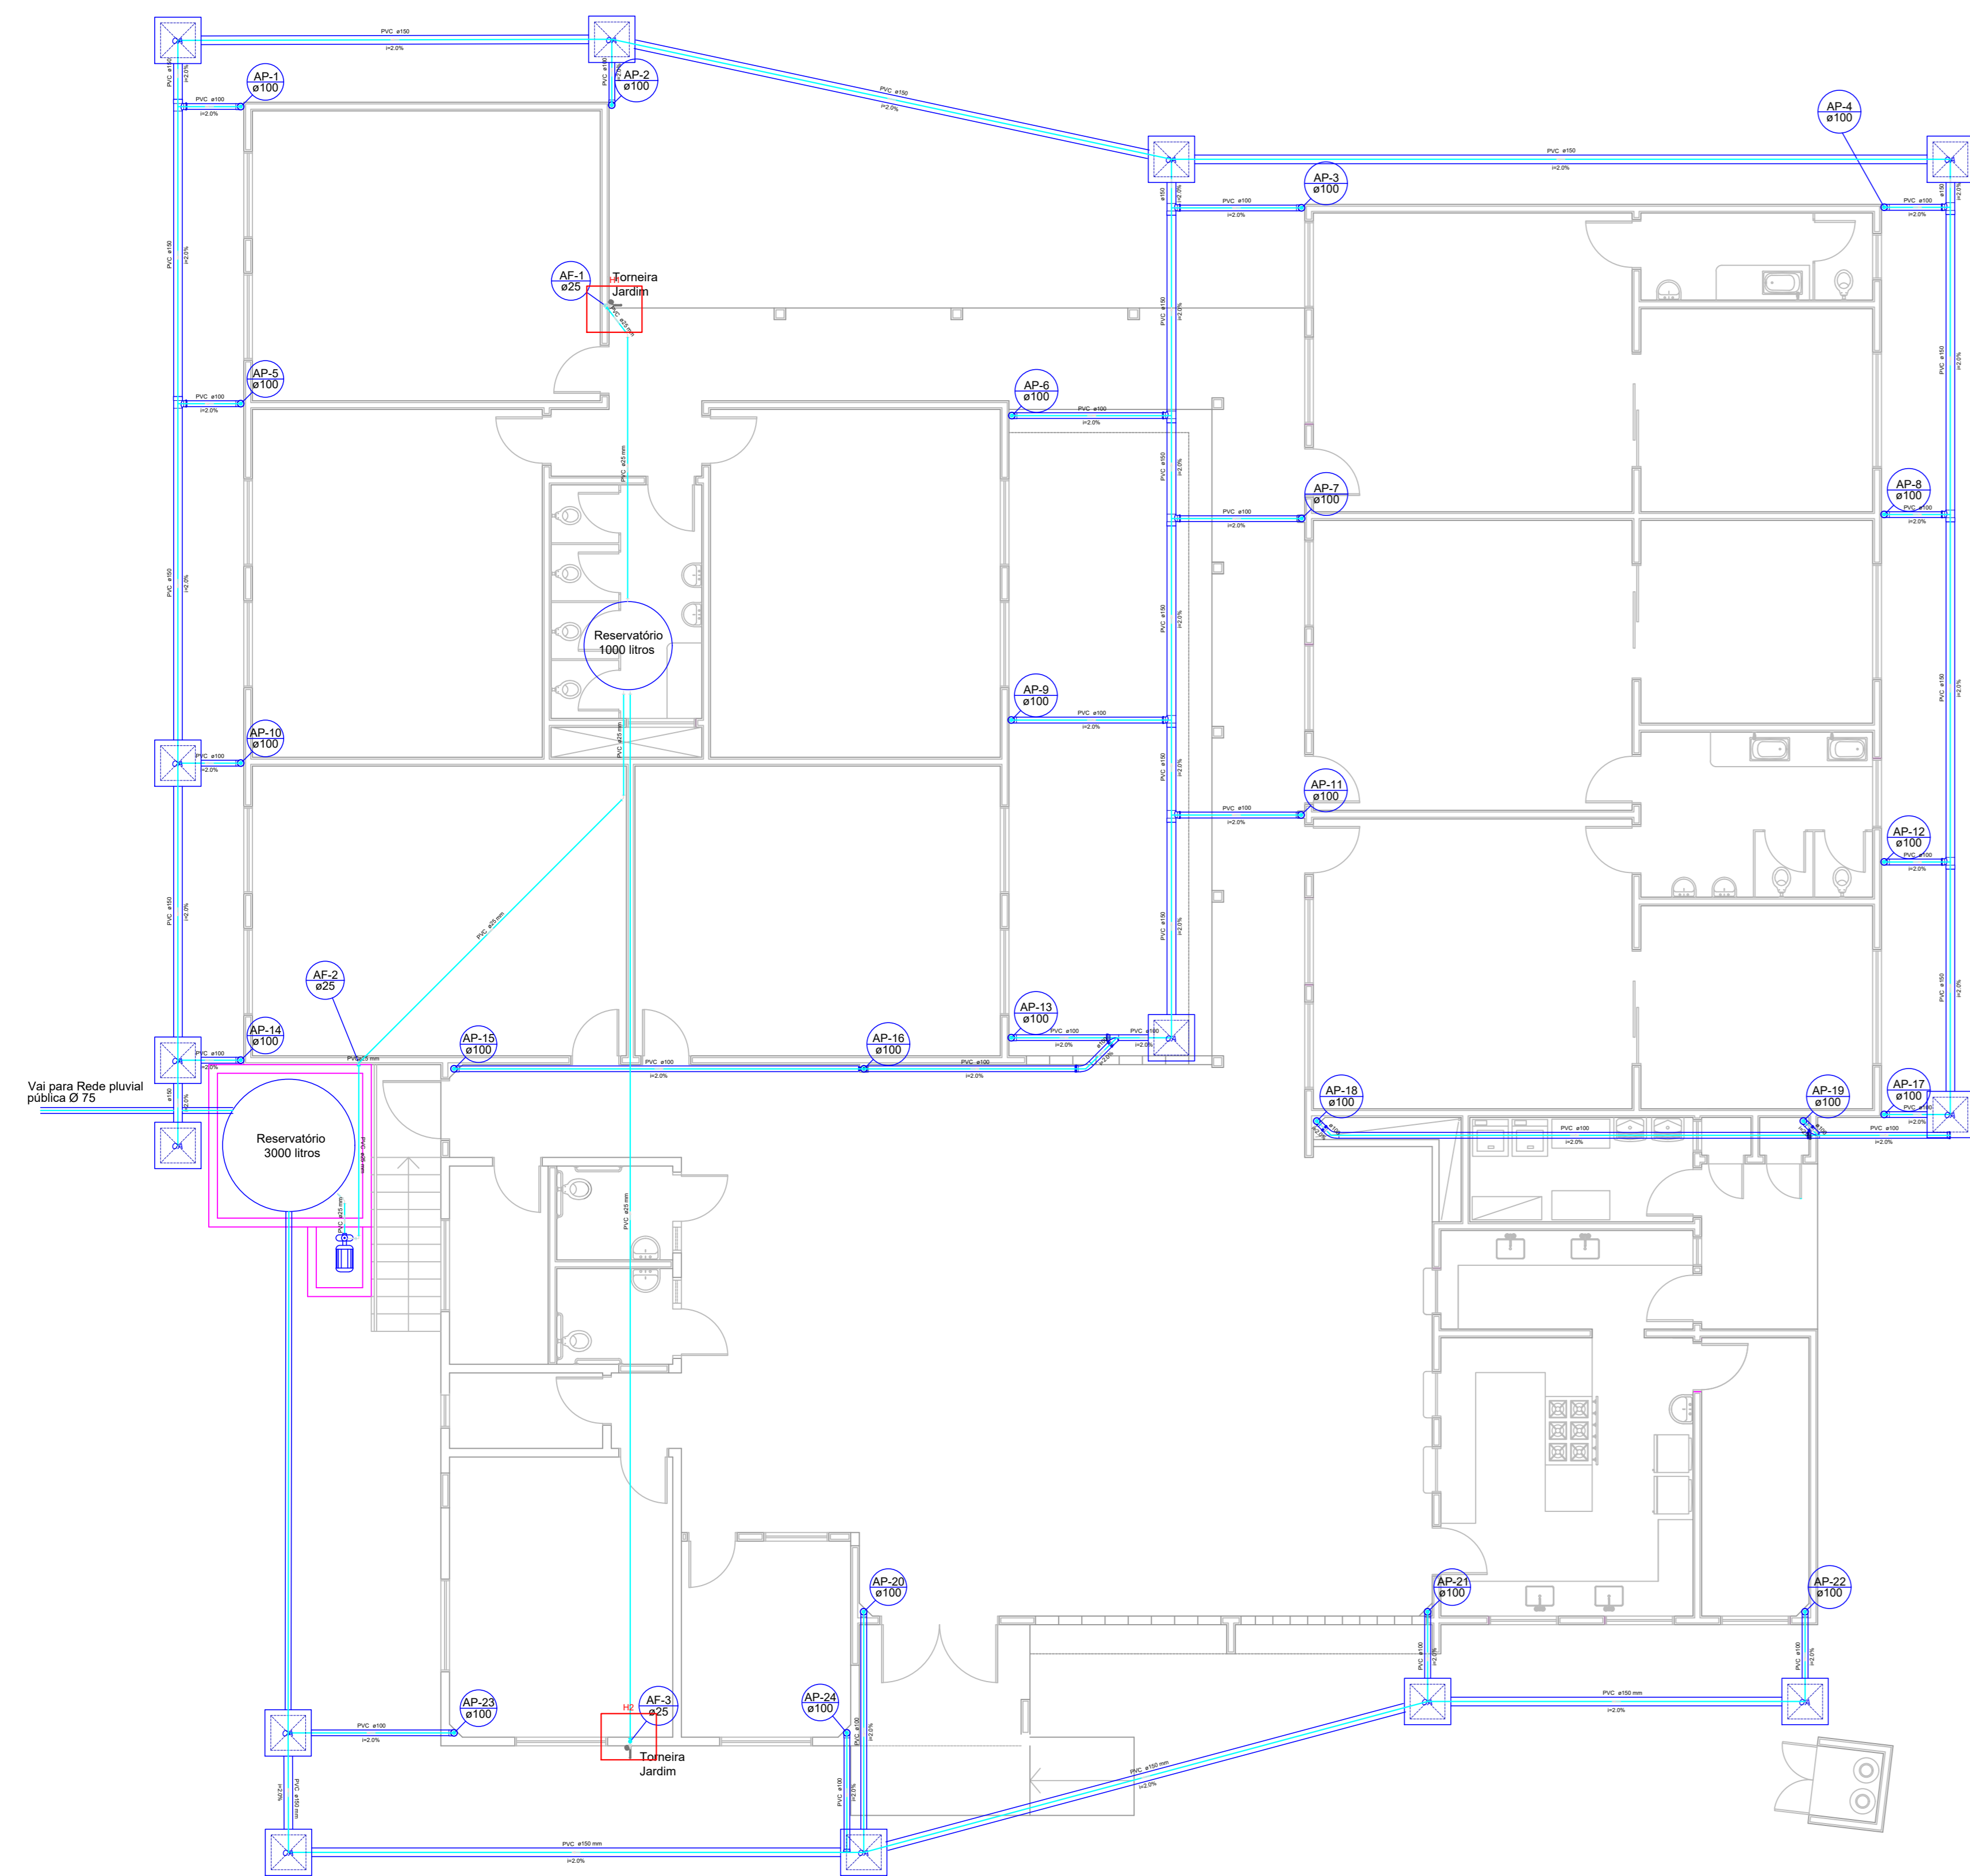



PLANTA BAIXA
Escala 1/75

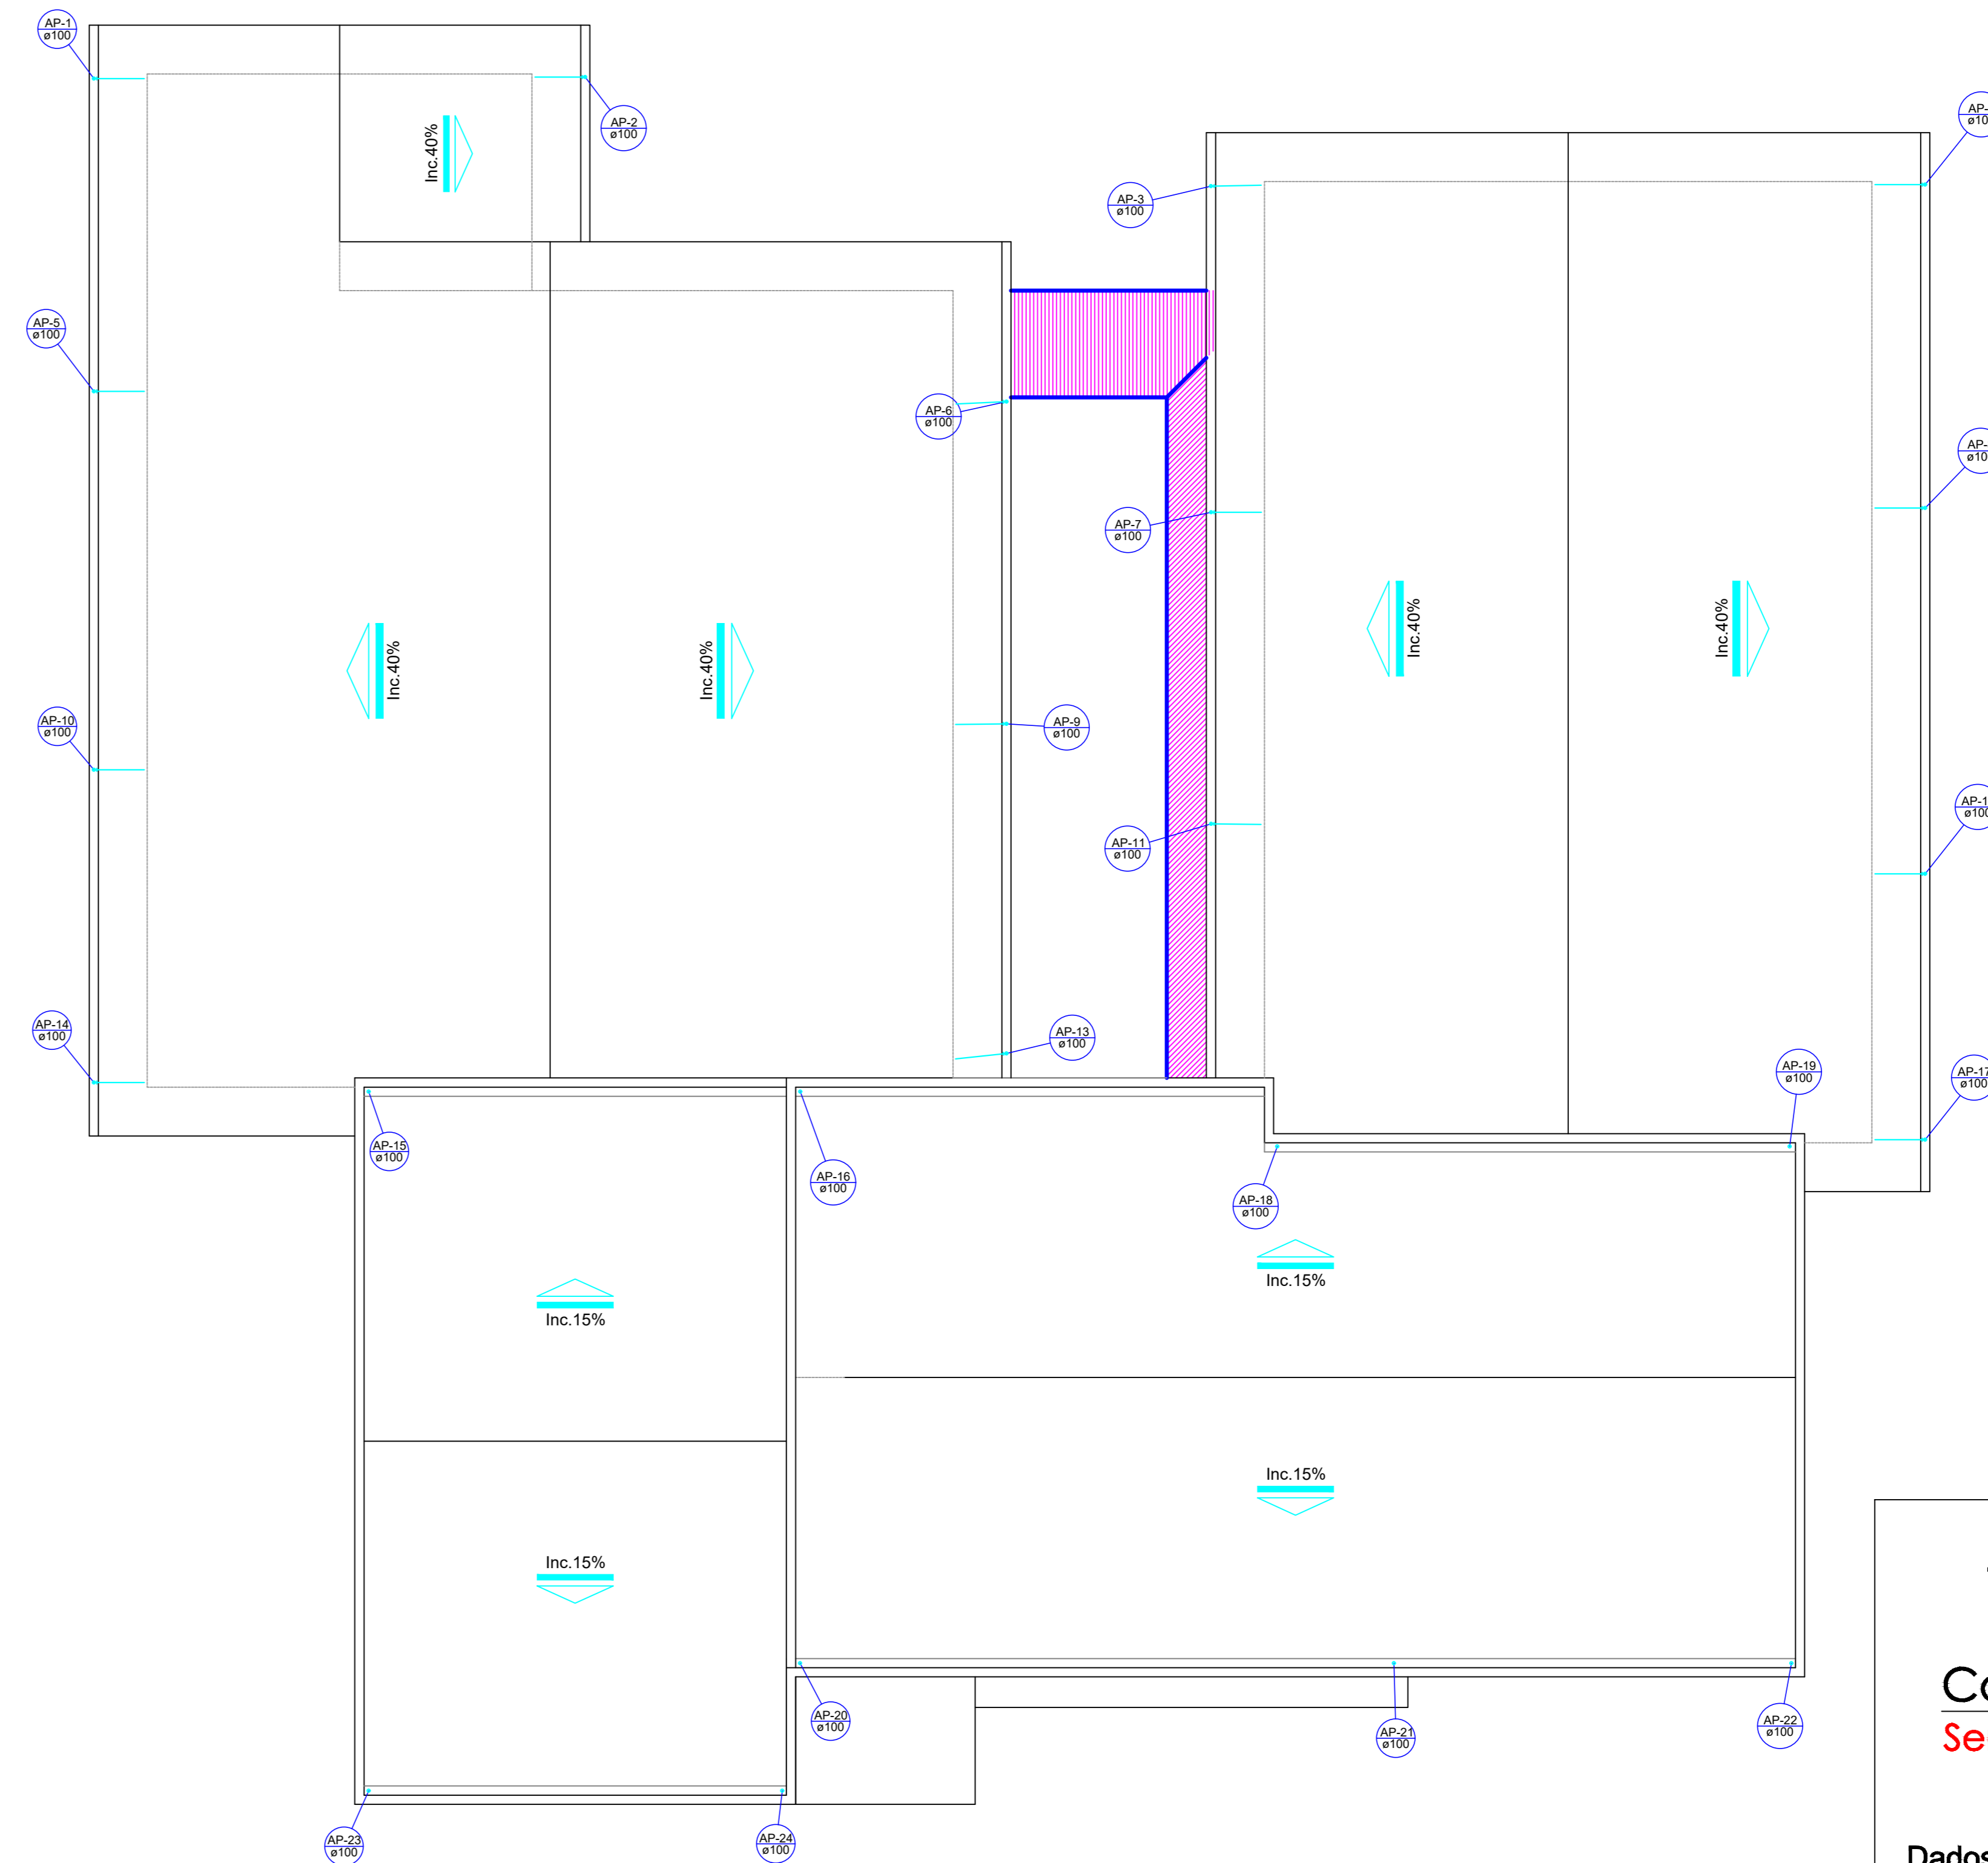



PLANTA DE COBERTURA
Escala 1/75

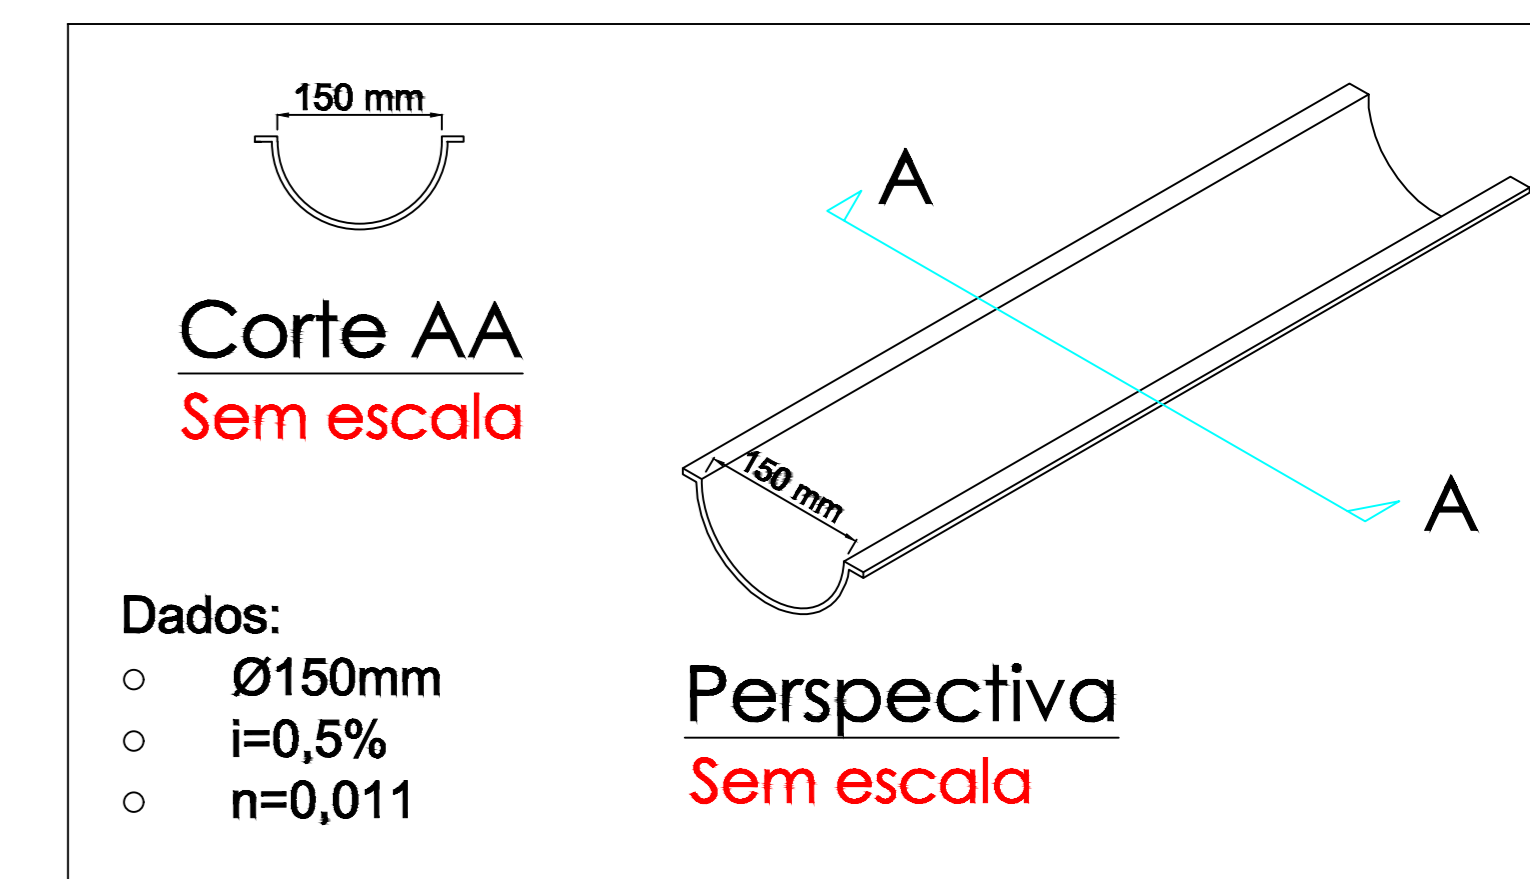


Detalhe 01 - Calha Semi-Circular
Sem escala

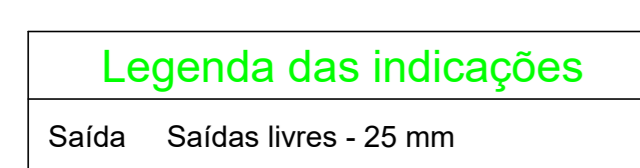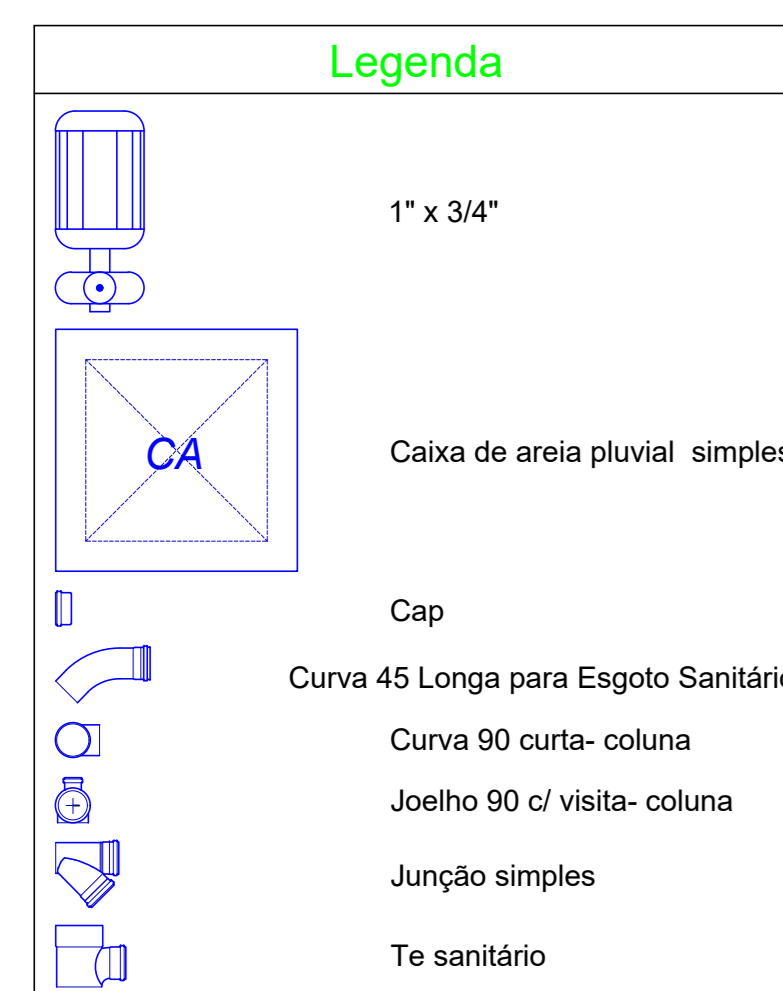

Lista de Materiais	
Caixas de Passagem	
Caixa de areia pluvial sem grelha CA - 60x60cm	14 pçs
PVC Esgoto	
Tubo rígido c/ ponta lisa 150 mm - 6"	4,97 m
PVC Esgoto	
Cap 100 mm	2 pçs
Curva 45 longa 100 mm	2 pçs
Curva 90 curta 100 mm	23 pçs
Joelho 90 c/ visita 100 mm - 50 mm	1 pçs
Junção simples 100 mm - 100 mm	2 pçs
Tubo rígido c/ ponta lisa 100 mm - 4"	55,64 m
150 mm - 6"	127,04 m
Tê sanitário 150 mm - 100 mm	10 pçs
Bomba Hidráulica - Incêndio	
Bombas Schneider ME-1315 1,5 CV	1 pçs
PVC rígido soldável	
Adapt sold, c/ flange livre p/ cx. d'água 25 mm - 3/4"	3 pçs
Cap soldável 25 mm	1 pçs
Curva 45 soldável 25 mm	3 pçs
Curva 90 soldável 25 mm	5 pçs
Tubos 25 mm	42,59 m

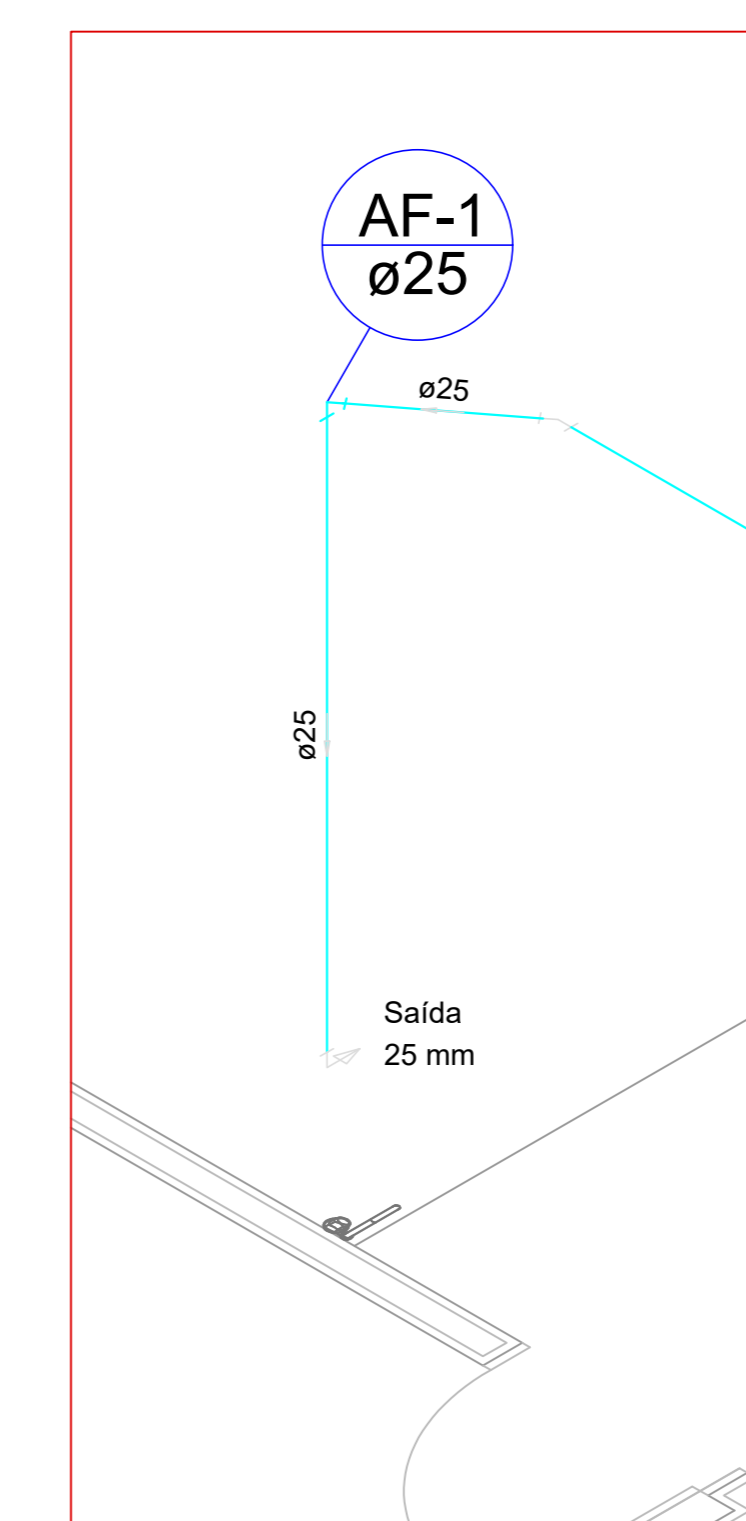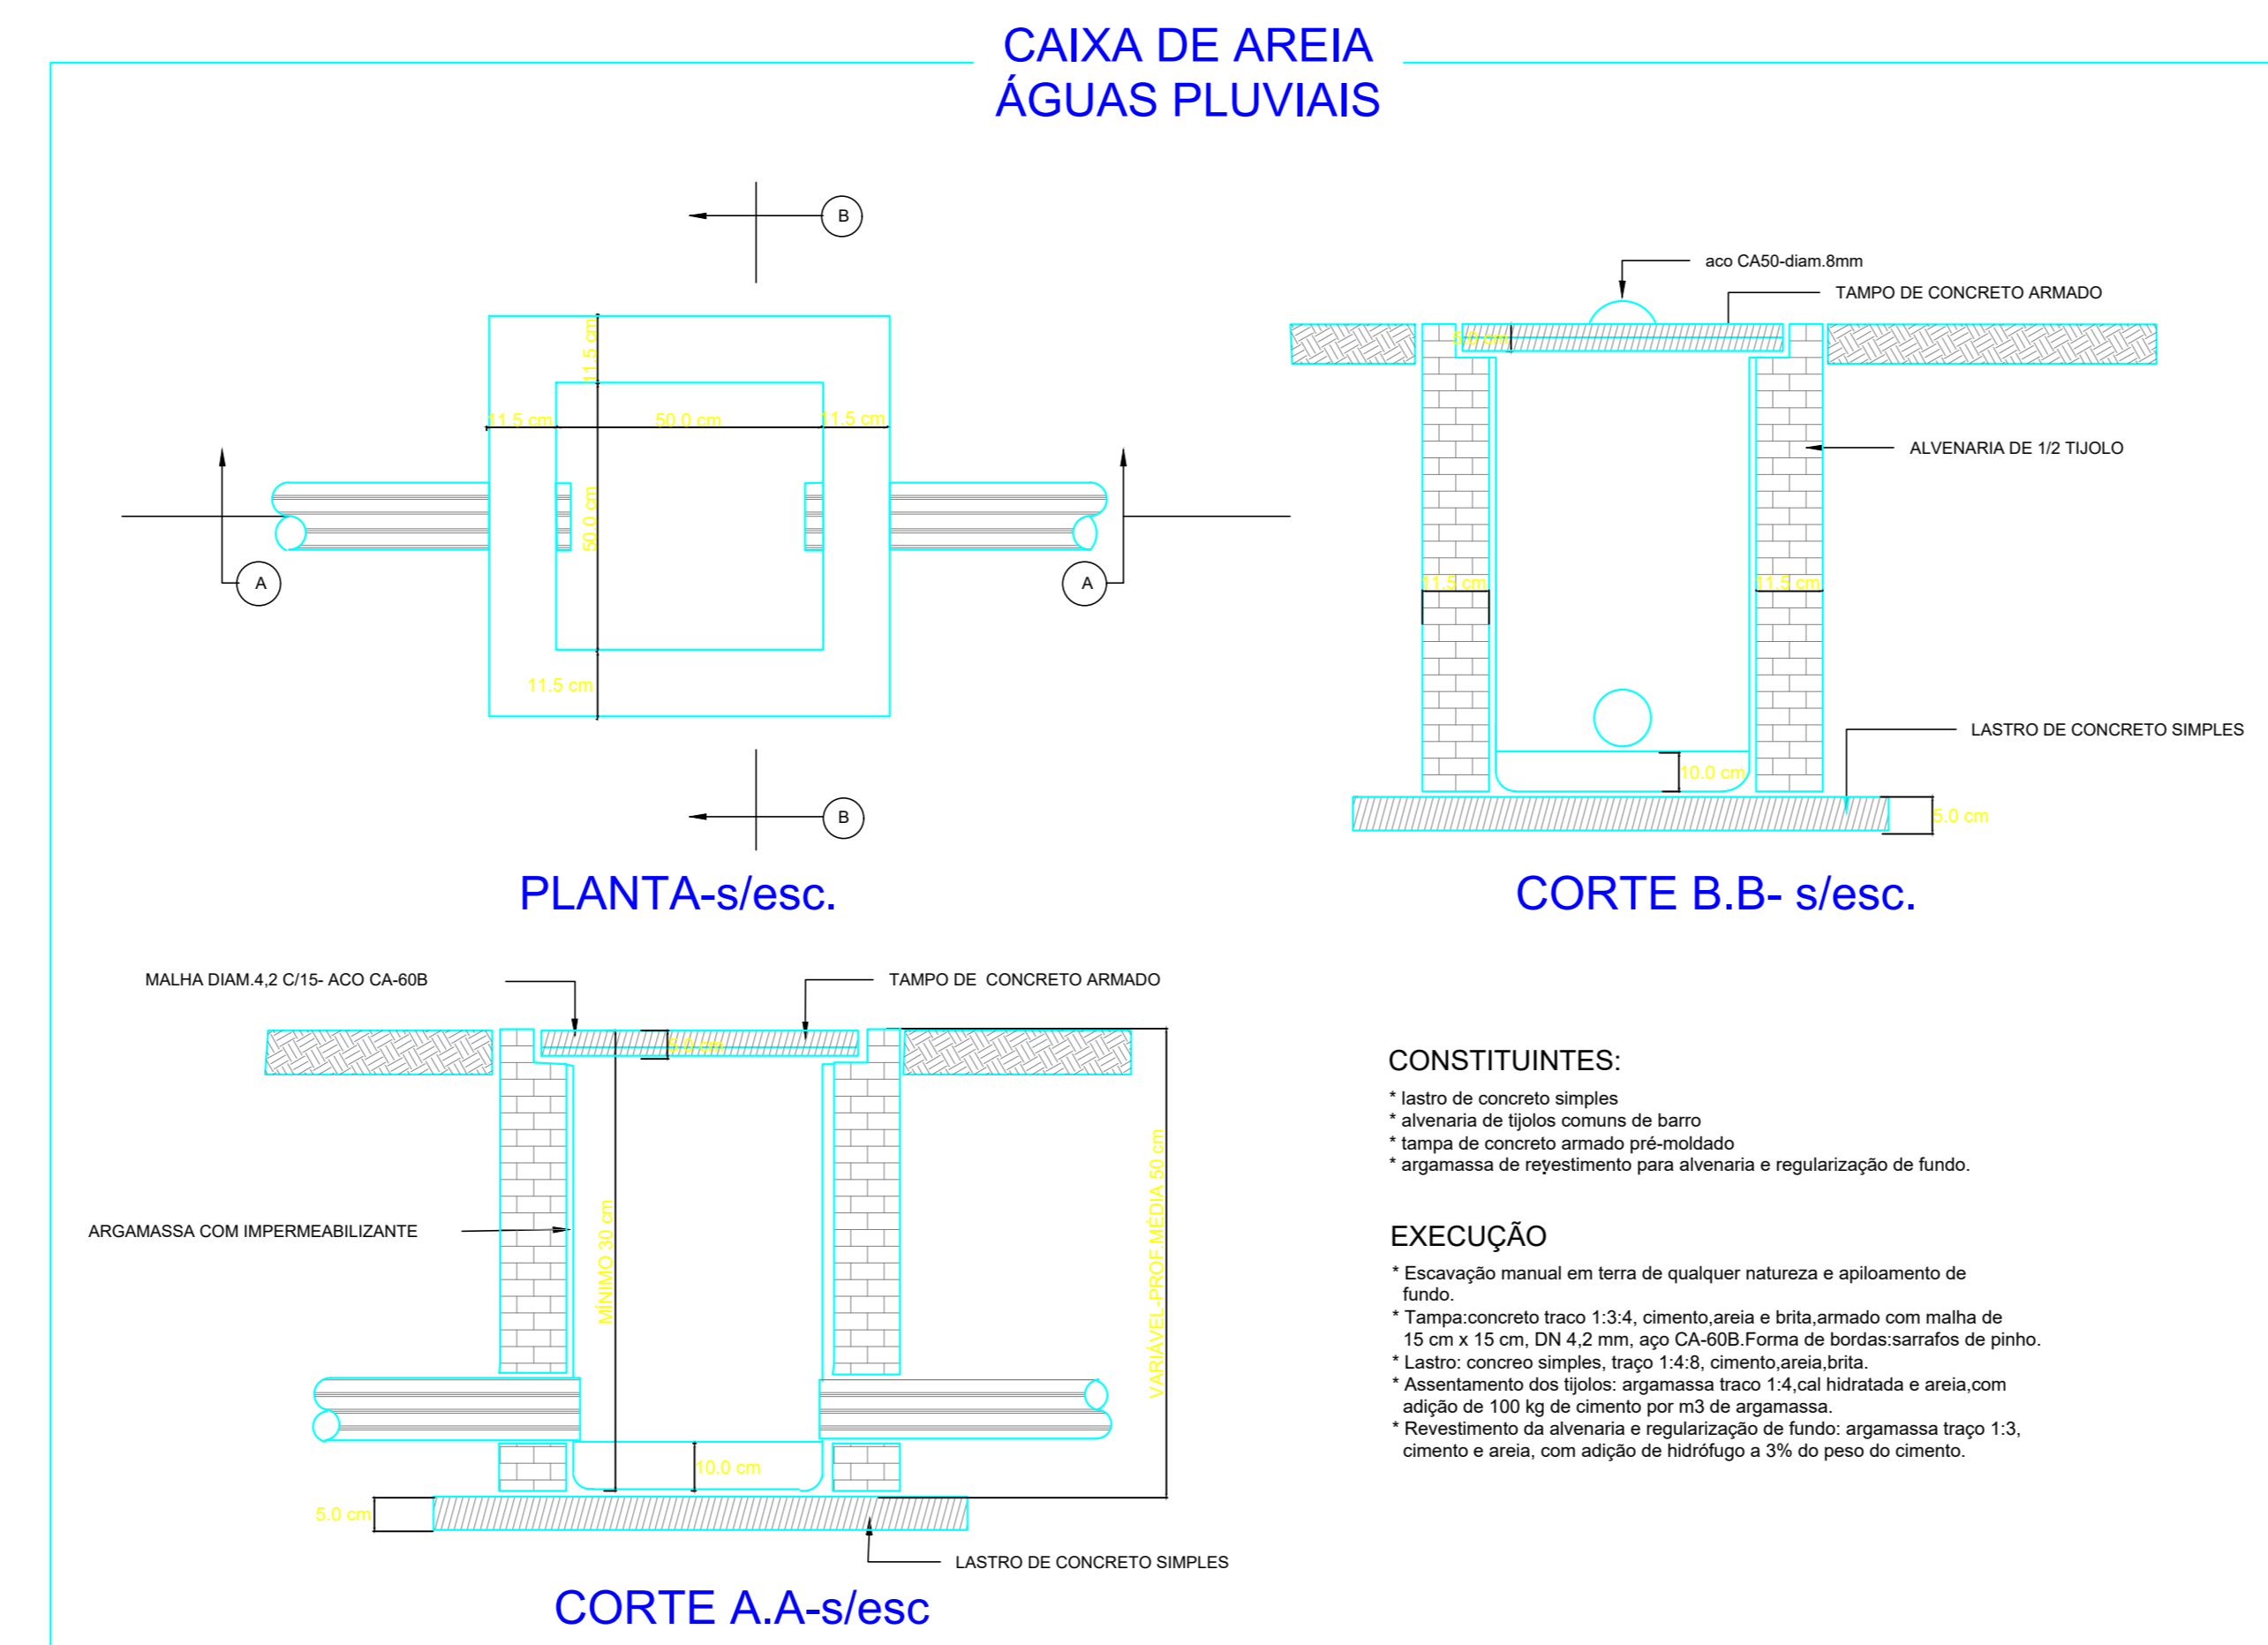

Detalhe H1
escala 1:25

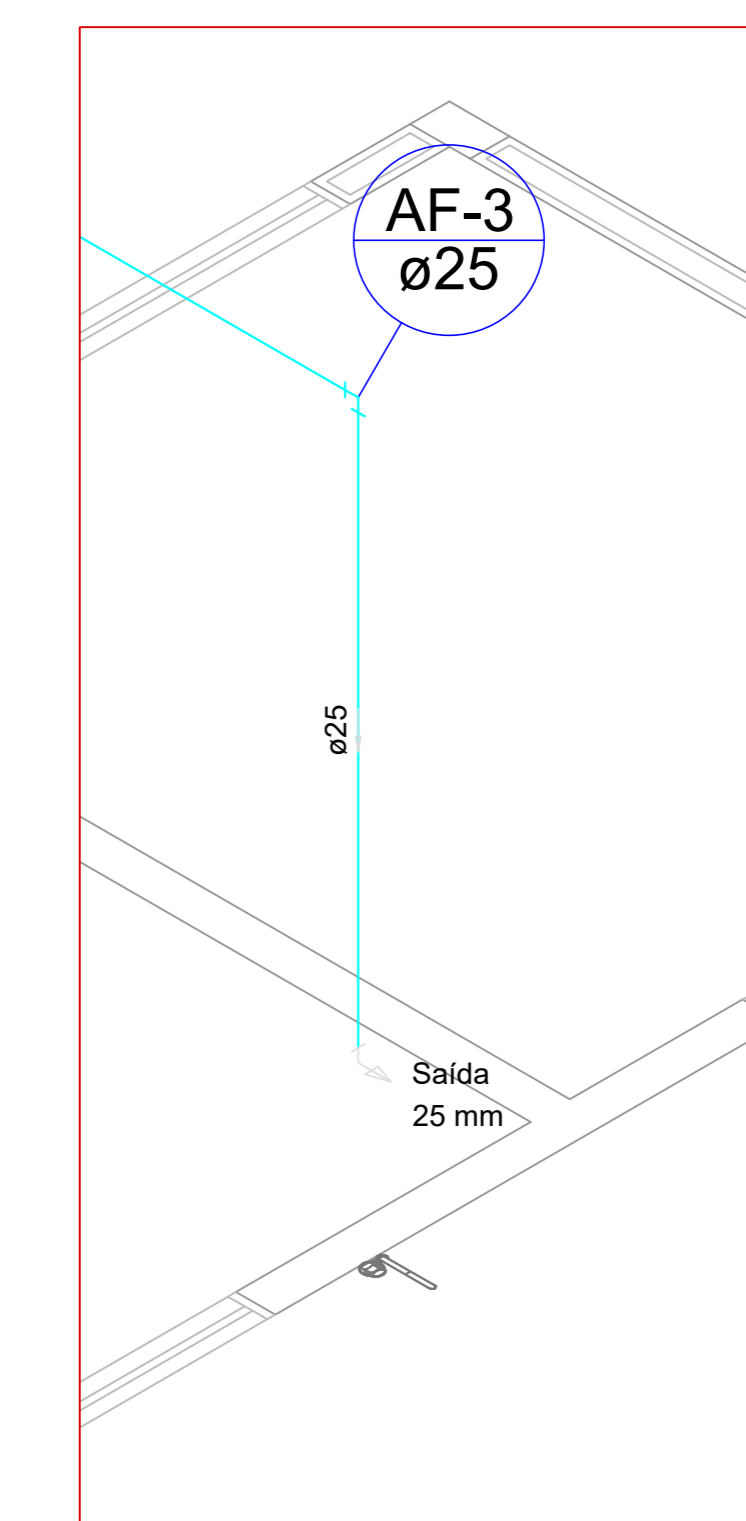

Detalhe H2
escala 1:25

AMURES ASSOCIAÇÃO DE MUNICÍPIOS DA REGIÃO SERRANA	
PREFEITURA MUNICIPAL DE CORREIA PINTO - SC	
01	
ASSESSORIA TÉCNICA	OBRA:
PREFEITO: CELSO ROGERIO ALVES RIBEIRO	CRECHE Projeto Pluvial
PROJETO: Eliisano Gruttnier GOM. AT/084	Projeto Pluvial; Planta de cobertura com locação das tubulações; legenda
DESENHO: Matheus L. Casagrande	Localização: Rua Hermetino Arruda Filho, Bairro Pereira Alves - Correia Pinto SC.
DATA: 11/2019	Indicada